



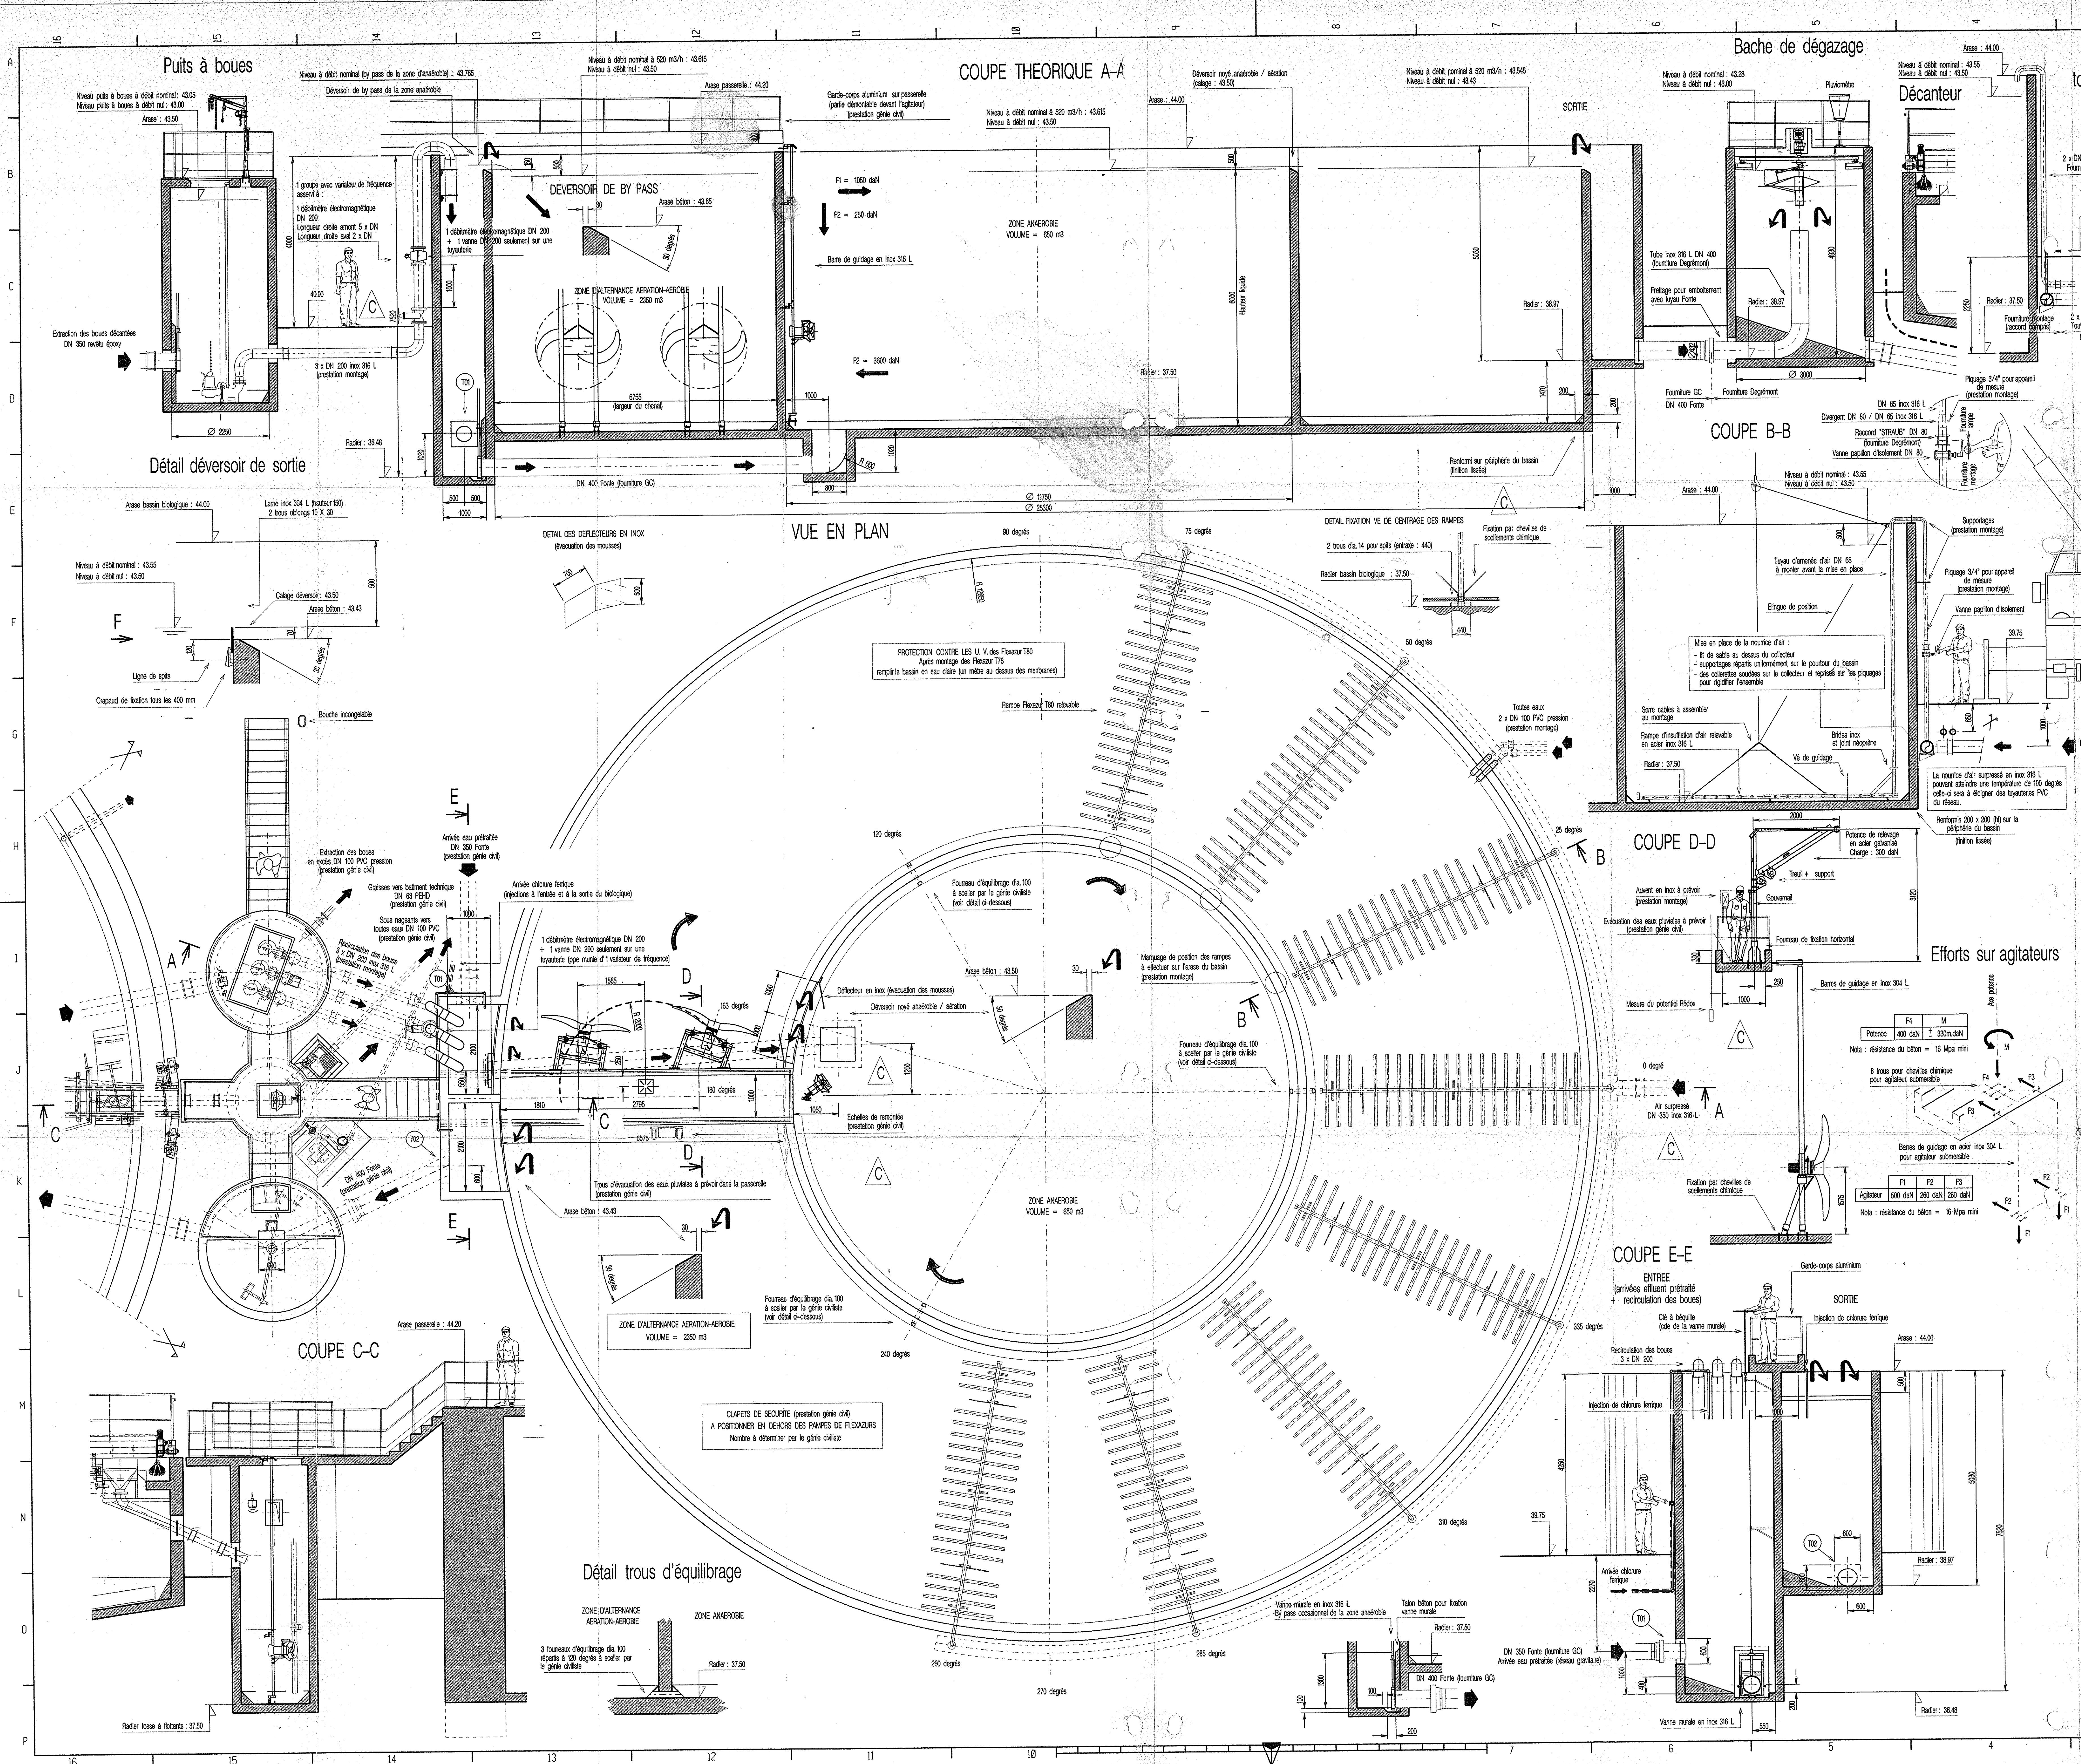

- Fournitures GENE CIVIL (sauf indications contraires)**
- LES CHANSELS, DALLES BETON POUR COUVERTURE AMOVIBLE, GRILLES D'AERATION, ANSIS QUE TOUTES LES SERRURES, PORTES, CHASSIS VITRES, GRILLES DE PROTECTION DES AERATIONS, BARREAUX ANTI-CHUTES ESCAMOTABLES, CALLEBOTS, VMC, GARDE-CORPS ET ECHELLES FONT PARTIE DU LOT GENE CIVIL ET DEVONT ETRE CONFORMES AUX REGLEMENTS EN VIGUEUR (LES REPRESENTATIONS FOURNIES SUR NOS PLANS SONT A TITRE PRESENTATIF INDICATIF).
 - LES REPRESENTATIONS RELATIVES AUX : CHAUFFAGE, ECLAIRAGE ET EQUIPEMENTS ELECTRIQUES NE SONT PAS DEFINIS PAR NOT.
 - LE RESEAU D'EVACUATION DES EAUX PLUVIALES EST A DETERMINER PAR L'ENTREPRISE DE GENE CIVIL ANSIS QUE LA REPARATION DES DESCENTES ET LES PLUVIERS DE COLLECTE.
 - L'ETAT DE SURFACE FINAL DU SOL DES PASSERELLES SERA TALOCHE RUGUEUX ET ANTIDERAPANT.
 - LES FORMES DE FORTES, SOUS, CHAPES, RENFORMIS DOIVENT AVOIR UNE FINITION LISSEE SANS ASPERITE.
 - LES AIRES BETONNEES SERONT ENTOUREES D'UN MURET EN BETON OU DE BORDURETTES D'UNE HAUTEUR DE 10 cm ENVIRON.
- NOTA POUR L'EXECUTION D'OUVRAGES DIVERS (sauf indications contraires)**
- 1 INDICATIONS GENERALES**
- TOUTES LES COTES SONT EN MILLIMETRES EN mm. LES NIVEAUX EN m A PARTIR DE PAREMENTS FINIS.
 - TOLERANCES GEOMETRIQUES ET DIMENSIONNELLES SUIVANT LE COTE FASCICULE N°4-A. MINISTRE DE L'EQUIPEMENT.
 - TOUTES LES CONTENANCES QUI NE SERONT PAS EXECUTEES EN BETON ETANCHE DANS LA MASSE RECEVANT DES REVENEMENTS INTERIEURS RAPPORTES ASSURANT LEUR PARFAITE ETANCHEITE AUCUNE FUITE TOLEREE.
 - TOUTES LES FEUILLES SUPPORT CALLEBOTS FERTON 50 x 50 SAUF INDICATIONS CONTRAIRES.
 - LES CALLEBOTS OU TOLES STRESSES SERONT DE LONGUEURS MANIPULABLES PAR L'EXPLOITANT ET UNITE PAR APPAREILS EN CAS D'IMPLANTATION MULTIPLE.
 - CALLEBOTS CHARGE 300 Kg/m².
- 2 STABILITE ET RESISTANCE DES OUVRAGES**
- TOUTS LES OUVRAGES DEVONT ETRE CALCULES POUR ETRE STABLES ET RESISTANTS A VIDE AUX SOUS - PRESSIONS, INDEPENDAMMENT DES CHARGES INTERIEURES, STATIQUES OU DYNAMIQUES.
- UN COMPARTIMENT PEUT ETRE PLEIN ET L'AUTRE VIDE OU INVERSEMENT JUSQU'AU NIVEAU DES DEVERSOIRS (EXCEPTE SI UNE COMMUNICATION DEBOULVERSEE EST PRECISEE PAR DEGRADANT).
- 3 TOLERANCES**
- LES TOLERANCES GEOMETRIQUES ET DIMENSIONNELLES SUIVANT LE FASCICULE N°4-A.
- SEULES LES COTES ENCADREES FERTON L'OBJET D'UNE FICHE DE CONTRÔLE.
- LES MANCHETTES A SCELLER SERONT FOURNIES PAR DGT SAUF INDICATION CONTRAIRE.
- CONDITION DE FONCTIONNEMENT NORMALE : CLARIFICATEUR PLEIN JUSQU'AU NIVEAU 56.80.
- TOUTS LES MATERIELS IMMERGES, POMPES, AGITATEURS SONT FIXES AVEC DES CHEVILLES DE SCHELLEMENT CHIMIQUES.
- LES DEVERSOIRS ET CLOSURES SPHODIQUES SONT FIXES AVEC DES SPITS INOXYDABLES. EPARSSEUR DU RADIER DANS LES ZONES DE SPITS 200 mm.
- LA BORDURE ET LE NIVEAU DE REFERENCE POUR LE CALAGE DES OUVRAGES SONT PRECISES SUR LE PLAN D'IMPLANTATION DEGRADANT.
- NOTA TUYAUTERIE**
- LES TUYAUTERIES SONT EN PN 10, LES BRIDES DE RACCORDEMENT SONT POSITIONNEES TROUS NOIRS AIES.
 - LE SUPPORTAGE DES TUYAUTERIES A PRIOR PAR LE TUYAUTIER ET SERA REALISE SUIVANT LES REGLES DE L'ART EN RESPECTANT LE CHAPITRE DE SUPPORTAGE DE CHEZ DEGRADANT.
- SEULES LES COTES ET LES TOLERANCES ENCADREES FERTON L'OBJET D'UNE FICHE DE CONTRÔLE.

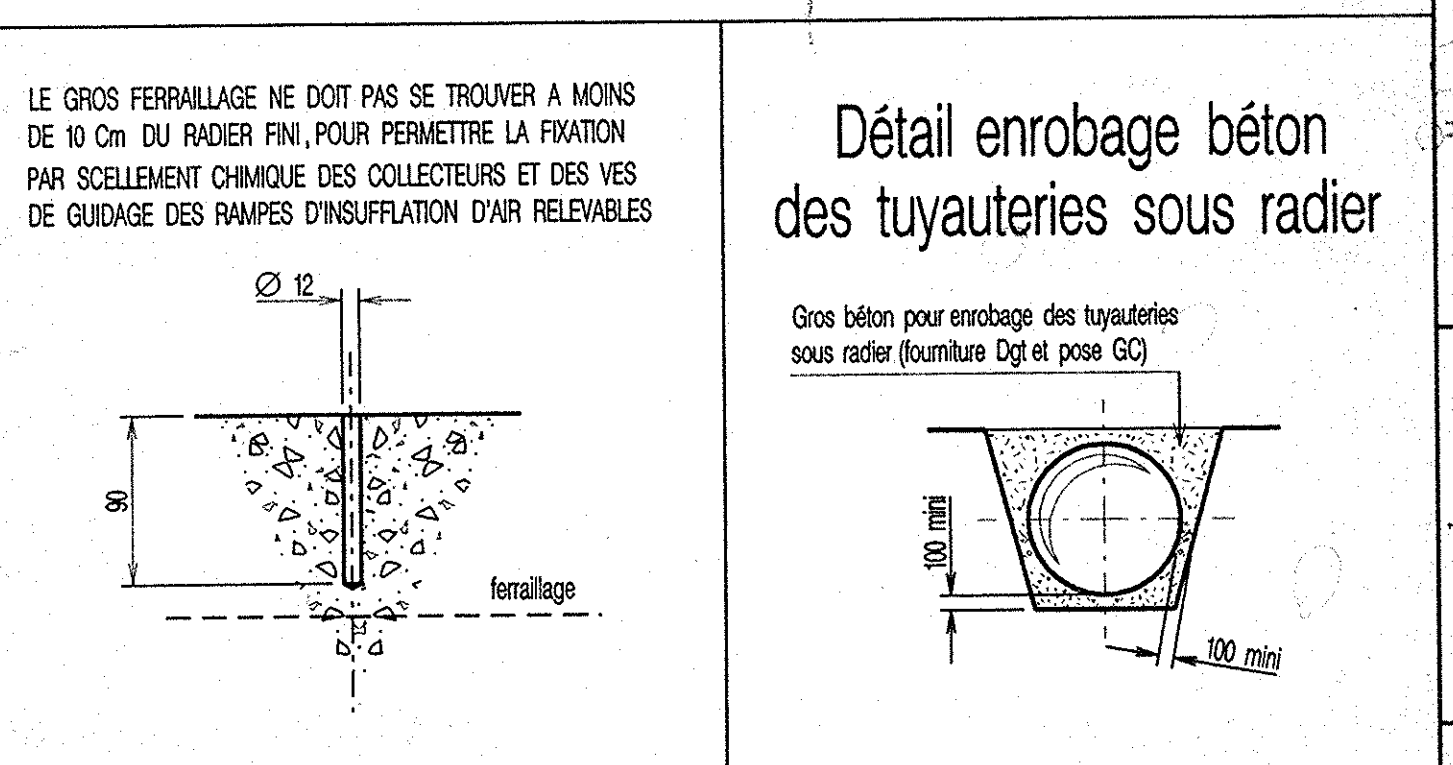

--	--	
Département de l'Isle et Vilaine

Syndicat intercommunal pour la station d'épuration de Mongazon

NOUVELLE STATION D'EPURATION DES EAUX USEES

BASSIN D'AERATION

PLAN DE RECOLEMENT

10 septembre 2002	LE MEUR PH	CARY	Tel que construit
21 janvier 2001	LE MEUR PH	PLARD	Mise à jour du plan
16 janvier 2001	LE MEUR PH	PLARD	Mise à jour du plan
25 septembre 2000	LE MEUR PH	PLARD	Mise à jour du plan
28 juillet 2000	LE MEUR PH	PLARD	Mise à jour du plan
13 juillet 2000	LE MEUR PH	PLARD	Emission du plan

NOUVEAU

Plan guide génie civil et équipements

ONDEO Degremont

TOUTS DROITS RESERVES POUR TOUTS PAYS

ESPACE PERFORMANCE

38780 SAINT GREGOIRE CEDEX

Téléphone : 02.99.23.11.00

Télécopieur : 02.99.23.11.26

REFERENCE : E.6.00.009

PLAN No 12