


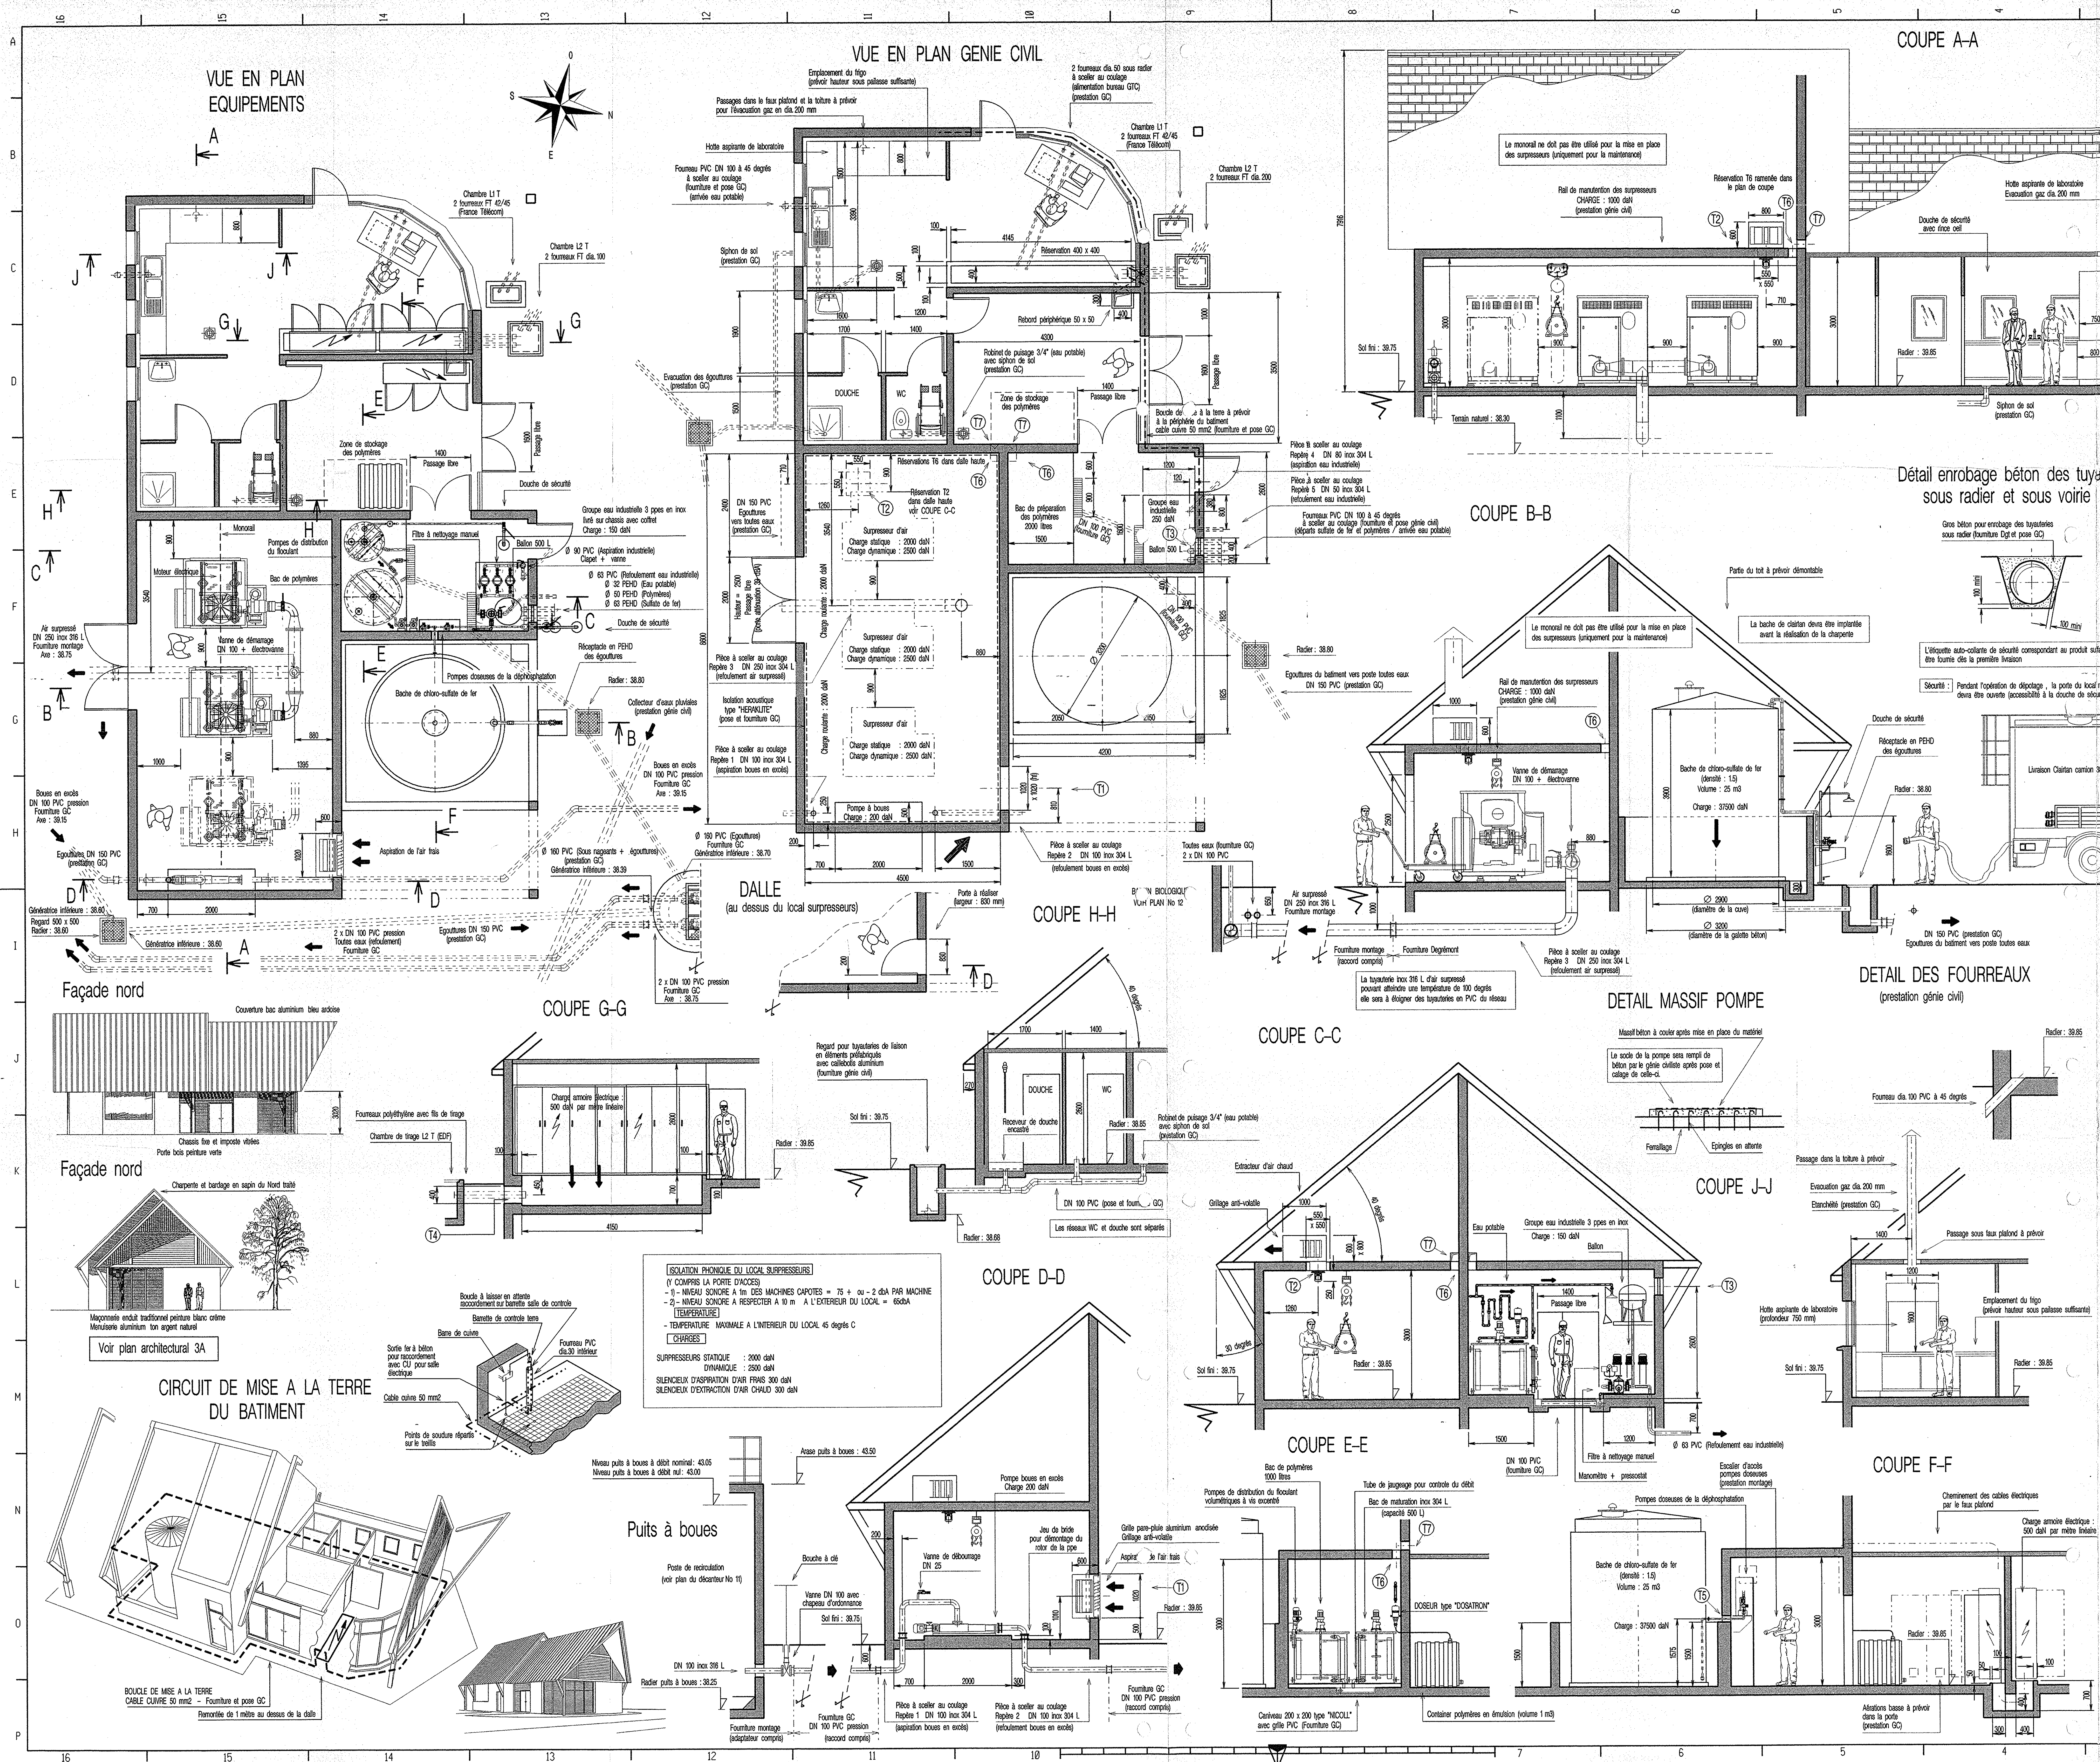

DEPARTEMENT DE L'ILE ET VILAINE

Syndicat intercommunal pour la station d'épuration de Mongazon

NOUVELLE STATION D'EPURATION DES EAUX USEES

BATIMENT D'EXPLOITATION

PLAN DE RECOLEMENT

Plan guide génie civil et équipements

ONDEO Degremont

REFERENCE: E.6.00.009

PLAN NO: 13