


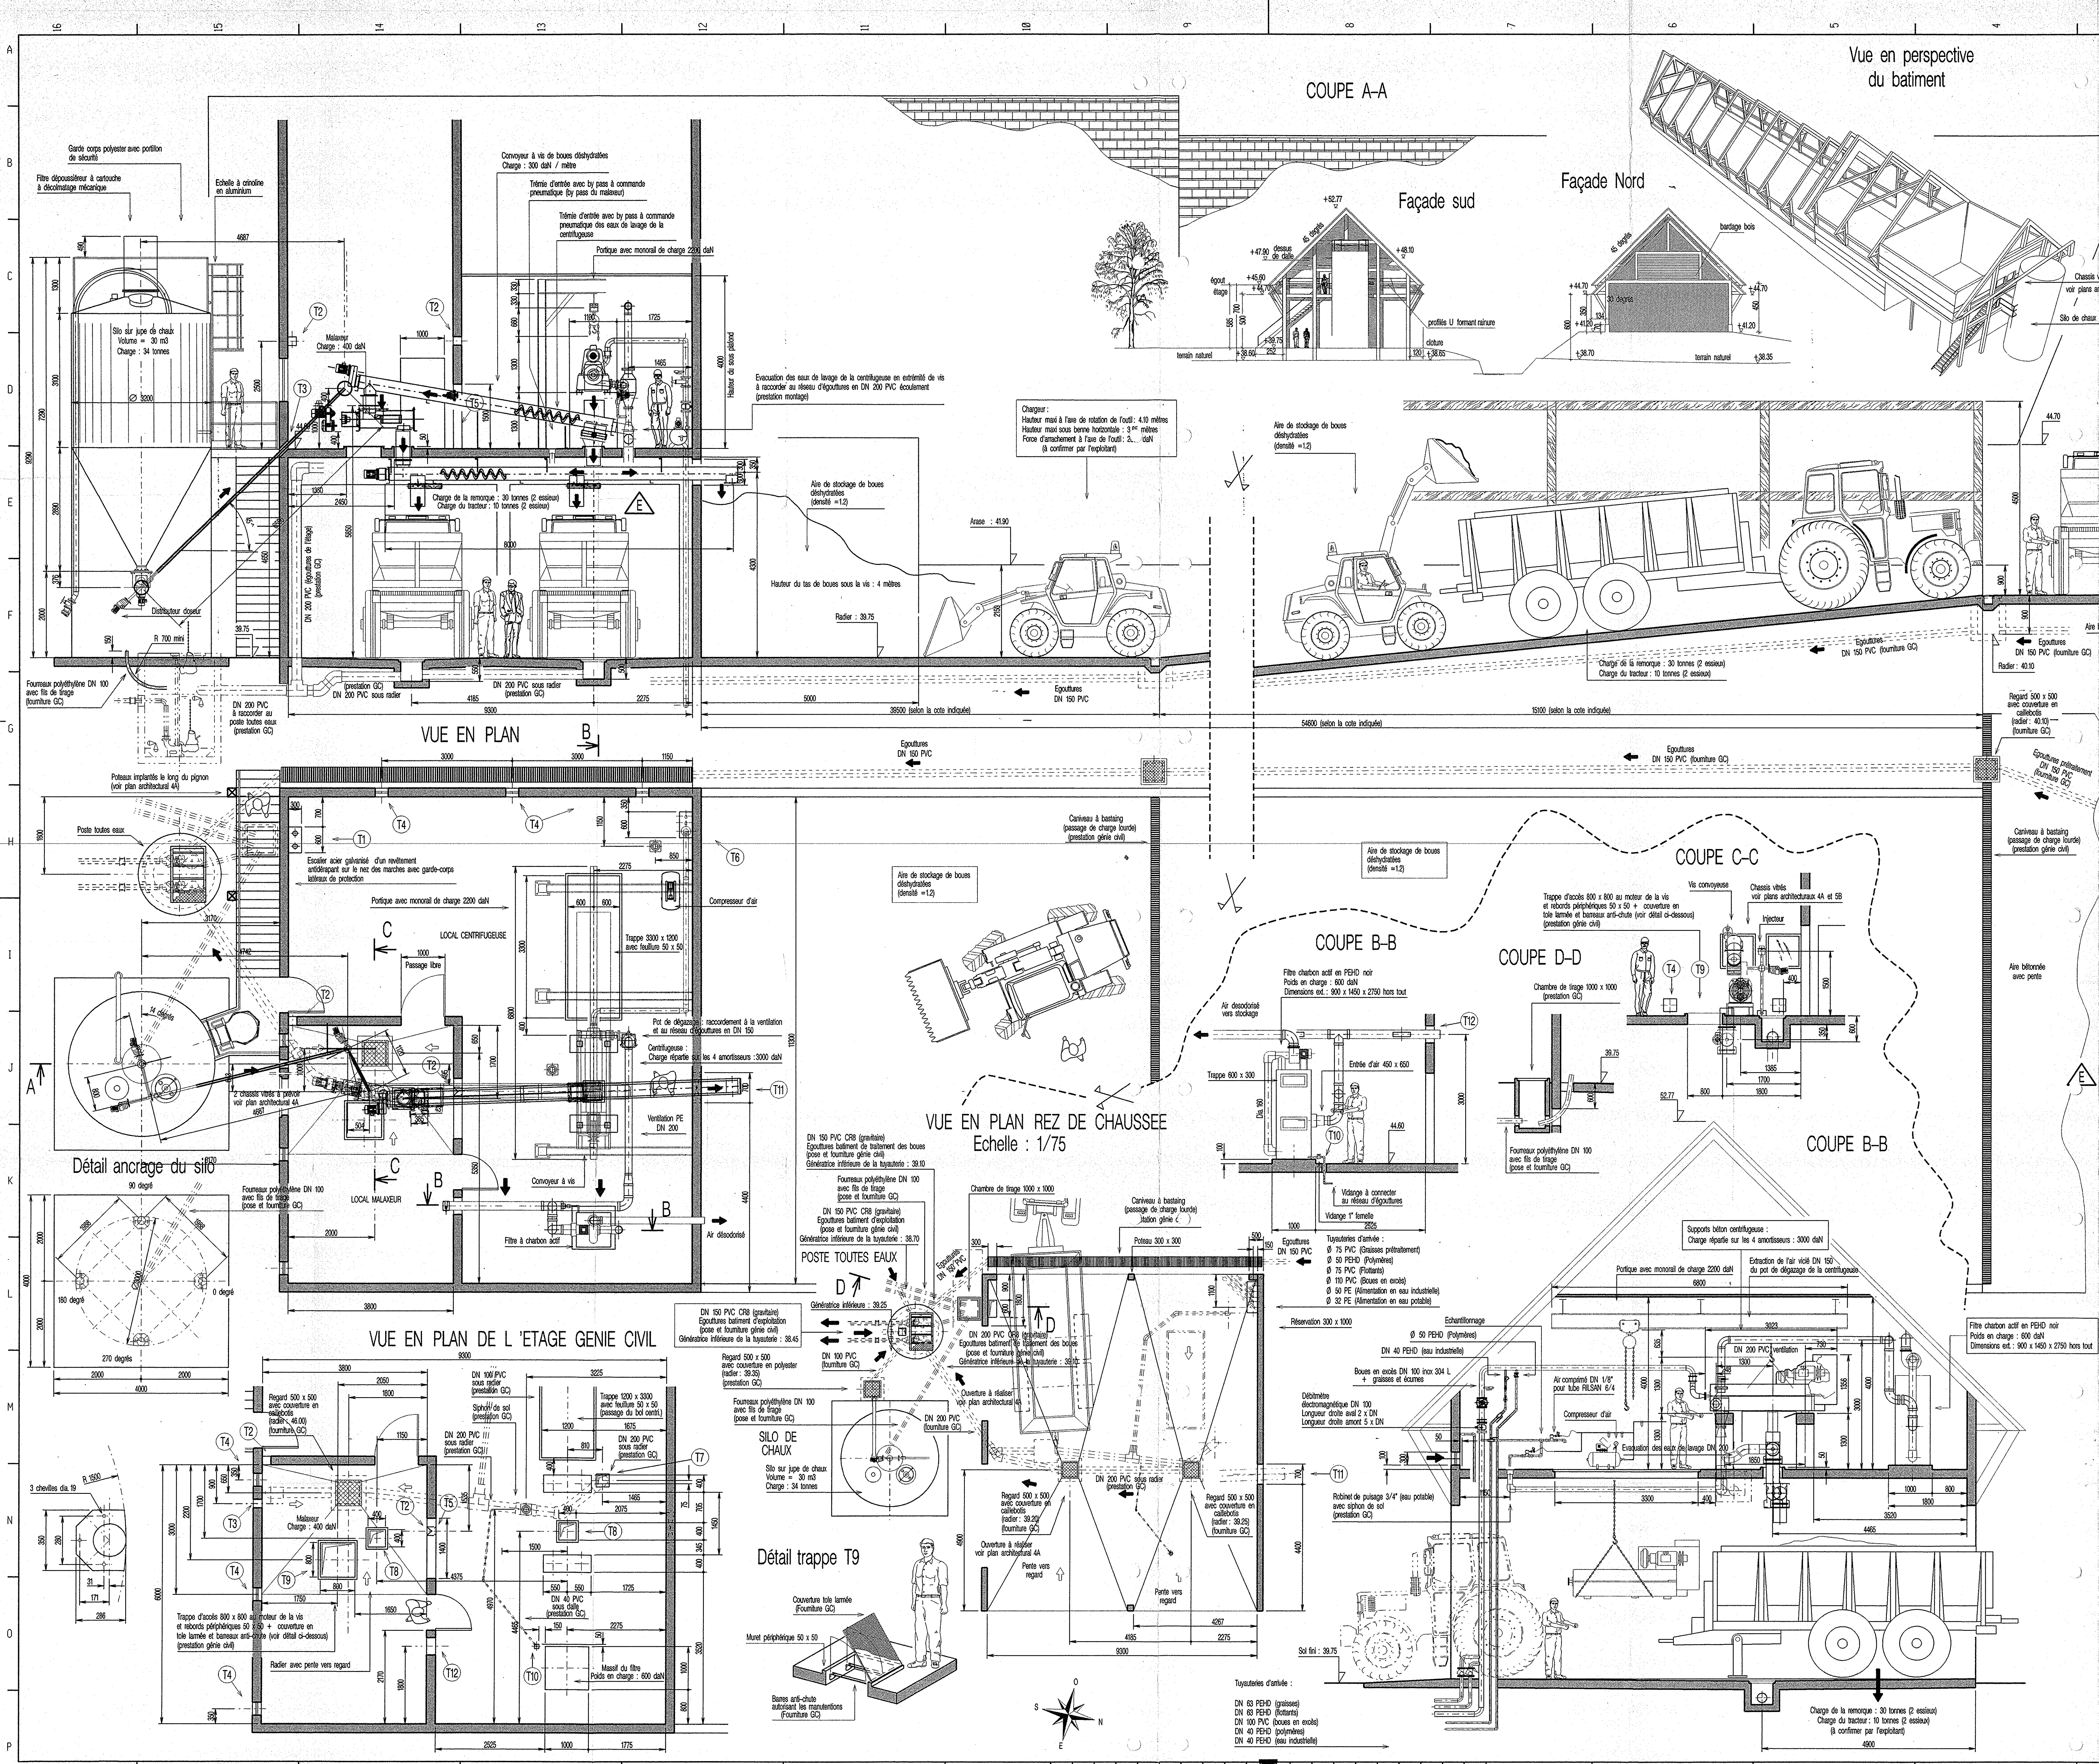

Fournitures GENE CIVIL (sauf indications contraires)

- LES CANEAUX, DALLES BETON POUR COUVERTURE AMOVIBLE, GRILLES D'AERATION, ANSIS QUE TOUTES LES SERRURES, PORTES, CHASSIS VITRES, GRILLES DE PROTECTION DES AERATIONS, BARREAUX ANTI-CHUTES ESCAMOTABLES COLLECTIFS VMC, CHARGES CORPS ET ESCHELES FONT PARTIE DU LOT GENE CIVIL ET DEVOIRONT ETRE CONFORMES AUX REGLEMENTS DE SECURITE EN VIGUEUR (LES REPRESENTATIONS FIGURES SUR NOS PLANS SONT A TITRE PUREMENT INDICATIF).
- LES RESERVATIONS RELATIVES AUX : CHAUFFAGE, ECLAIRAGE ET EQUIPEMENTS ELECTRIQUES NE SONT PAS DEFINIS PAR DGT.
- LE RESEAU D'EVACUATION DES EAUX PLUVIALES EST A DETERMINER PAR L'ENTREPRISE DE GENE CIVIL, ANSIS QUE LA REPARITION DES DESCENTES ET LES PUSARDS DE COLLECTE.
- L'ETAT DE SURFACE FINAL DU SOL DES PASSERELLES SERA TALOCHE RUGUEUX ET ANTI-DEGLISSANT.
- LES FORMES DE PENTES, SOLINS, CHAPES, REFORMES DOIVENT AVOIR UNE FINITION LISSEE SANS ASPERITE.
- LES ARRES BETONNES SERONT ENTOUREES D'UN MUR ET EN BETON OU DE BORDURES D'UNE HAUTEUR DE 10 cm ENIRON.

NOTA POUR L'EXECUTION D'OUVRAGES DIVERS (sauf indications contraires)

1. INDICATIONS GENERALES

- TOUTES LES COTES SONT EXPRESSEES EN mm, LES NIVEAUX EN m A PARTIR DE PAREMENTS FINIS TOLERANCES GEOMETRIQUE ET DIMENSIONNELLES SUIVANT LE COTG FASCICULE N°6-A- MINISTRE DE L'EQUIPEMENT.
- TOUTES LES CONTENANCES QUI NE SERONT PAS EXECUTEES EN BETON ETANDE DANS LA MASSE RECEVRONT DES REVETEMENTS INTERIEURS FOURNIS PAR DGT SAUF INDICATION CONTRAIRE.
- TOUTES LES FEUILLES SUPPORT CALLEBOTS FERONT 50 x 50 SAUF INDICATIONS CONTRAIRES.
- LES CALLEBOTS OU TOILES STRESSES SERONT DE LONGUEURS MANIPULABLES PAR L'EXPLOITANT ET UNITE PAR APPAREILS EN CAS D'IMPLANTATION MULTIPLE.
- CALLEBOTS CHARGE 300 Kg/m².

2. STABILITE ET RESISTANCE DES OUVRAGES

3. TOLERANCES

- LES TOLERANCES GEOMETRIQUES ET DIMENSIONNELLES SUIVANT LE FASCICULE N°6-A- SEULES LES COTES ENCADERES FERONT L'OBJET D'UNE FICHE DE CONTROLE.
- LES MANICHETTES A SCELLER SERONT FOURNIS PAR DGT SAUF INDICATION CONTRAIRE.
- TOUTES LES MATERIELS BARRAGES, POMPES, AGITATEURS SONT FIXES AVEC DES CHEVILLES DE SCELLEMENT CHIMIQUES.
- LES DEVERGERS ET CLOSURES SPIROIDE SONT FIXES AVEC DES SPITS INOXYDABLES, EPISSEUR DU PAREMENT DANS LES ZONES DE SPITS 200 mm.
- LA BORNE ET LE NIVEAU DE REFERENCE POUR LE CHARGE DES OUVRAGES SONT PRECISES SUR LE PLAN D'IMPLANTATION DEGRÉMENT.

NOTA TUNAUITEUR

- LES TUNAUITEURS SONT EN PN 10, LES BRIDES DE RACCORDEMENT SERONT POSITIONNEES TROUS HORS AXES.
- LES RESEAUX ENTERRES : PVC PRESSION PN 10.
- LE SUPPORTAGE DES TUNAUITEURS A PREVOIR PAR LE TUNAUITEUR ET SERA REALISE SUIVANT LES REGLES DE L'ART EN RESPECTANT LE CHAPITRE DE SUPPORTAGE CHEZ DEGRÉMENT.

* SEULES LES COTES ET LES TOLERANCES ENCADERES FERONT L'OBJET D'UNE FICHE DE CONTROLE.

CANEAUX 200 x 200 TYPE "NICOLL" avec grille PVC (fourniture G.C.)

REGARD POUR TUNAUITEURS EN ELEMENTS PREFABRIQUES FOURNITURE GENE CIVIL AVEC CALLEBOTS ALUMINUM FOURNITURE G.C.

PENTE 2 mm/m SAUF INDICATION CONTRAIRE

SENS DE CIRCULATION FLUIDE

NOMENCLATURE DES RESERVATIONS A PREVOIR

REP	N°	DIMENSIONS	UTILISATION	DN	AXE NIVEAU	Obs
T12	1	400 x 400	Passage tuyauterie de ventilation	200	47.80	B
T11	1	700 x 600 (H)	Passage convoyeur à vis incliné sous radier	40	44.05	B
T10	1	100 x 100	Passage sortie vidange filtre charbon actif	40	Vertical	B
T9	1	800 x 800	(avec rebord 50 x 50 et barreaux anti-chutes) Accès moteur de la vis	40	Vertical	B
T8	1	400 x 400	(avec rebord 50 x 50) Sortie des bous du convoyeur	40	Vertical	B
T7	1	300 x 300	Passage bous de lavage sortie pot de dégazage déshydratée	40	Vertical	B
T6	1	600 x 300	Passage bous DN 100 et polymère / eau potable DN 40	40	Vertical	B
T5	1	1400 x 500 (H)	Passage vis transporteur des bous déshydratés	40	Vertical	B
T4	6	300 x 300	Aménages d'air en position basse	40	44.85	B
T3	1	200 x 200	Passage distributeur d'eau de chaux vive	40	Vertical	B
T2	2	200 x 200	Passage câbles électriques	40	47.10	B
T1	2	600 x 300	Passage câbles électriques	40	Vertical	B

OBSERVATIONS :

- A : BRUT
- B : ENDUIT
- C : SOUS-COUCHE APRES POSE DE MATERIEL
- D : SOUS-COUCHE APRES POSE DE MATERIEL
- E : BRUT, ENIGLES EN ATTENTE

DEPARTEMENT DE L'ILLE ET VILAINE

Syndicat intercommunal pour la station d'épuration de Mongazon

NOUVELLE STATION D'EPURATION DES EAUX USEES

BATIMENT TECHNIQUE

PLAN DE RECOLEMENT

G 10 septembre 2000 LE MEUR Ph. CABY Tel que construit
F 22 mars 2001 LE MEUR Ph. PLAUD Mise à jour des implantations du matériel
E 05 janvier 2001 LE MEUR Ph. PLAUD Modifier réservation T5
D 12 décembre 2000 LE MEUR Ph. PLAUD Modifier hauteur supports centrifugeuse et réservation T5
C 08 octobre 2000 LE MEUR Ph. PLAUD Mise à jour du plan suivant remarques architecte (envoi à Martineau et Bouff & Legrand)
B 25 septembre 2000 LE MEUR Ph. PLAUD Mise à jour du plan
A 04 septembre 2000 LE MEUR Ph. PLAUD Emission du plan

IND DATE NOM VERIFIE MODIFICATION

Plan guide génie civil et équipements

TOUS DROITS RESERVES POUR TOUTS PAYS

ESPACE PERFORMANCE

30700 SAINT GREGOIRE CODEX

Téléphone : 02 99 23 13 01

Téléfax : 02 99 23 15 20

REFERENCE : E.6.00.009. PLAN N° 14