


VUE EN PLAN GENIE CIVIL ET EQUIPEMENTS

COUPE B-B

VUE SUIVANT F

DETAIL PENTE FOSSE DE RETENTION EN BETON

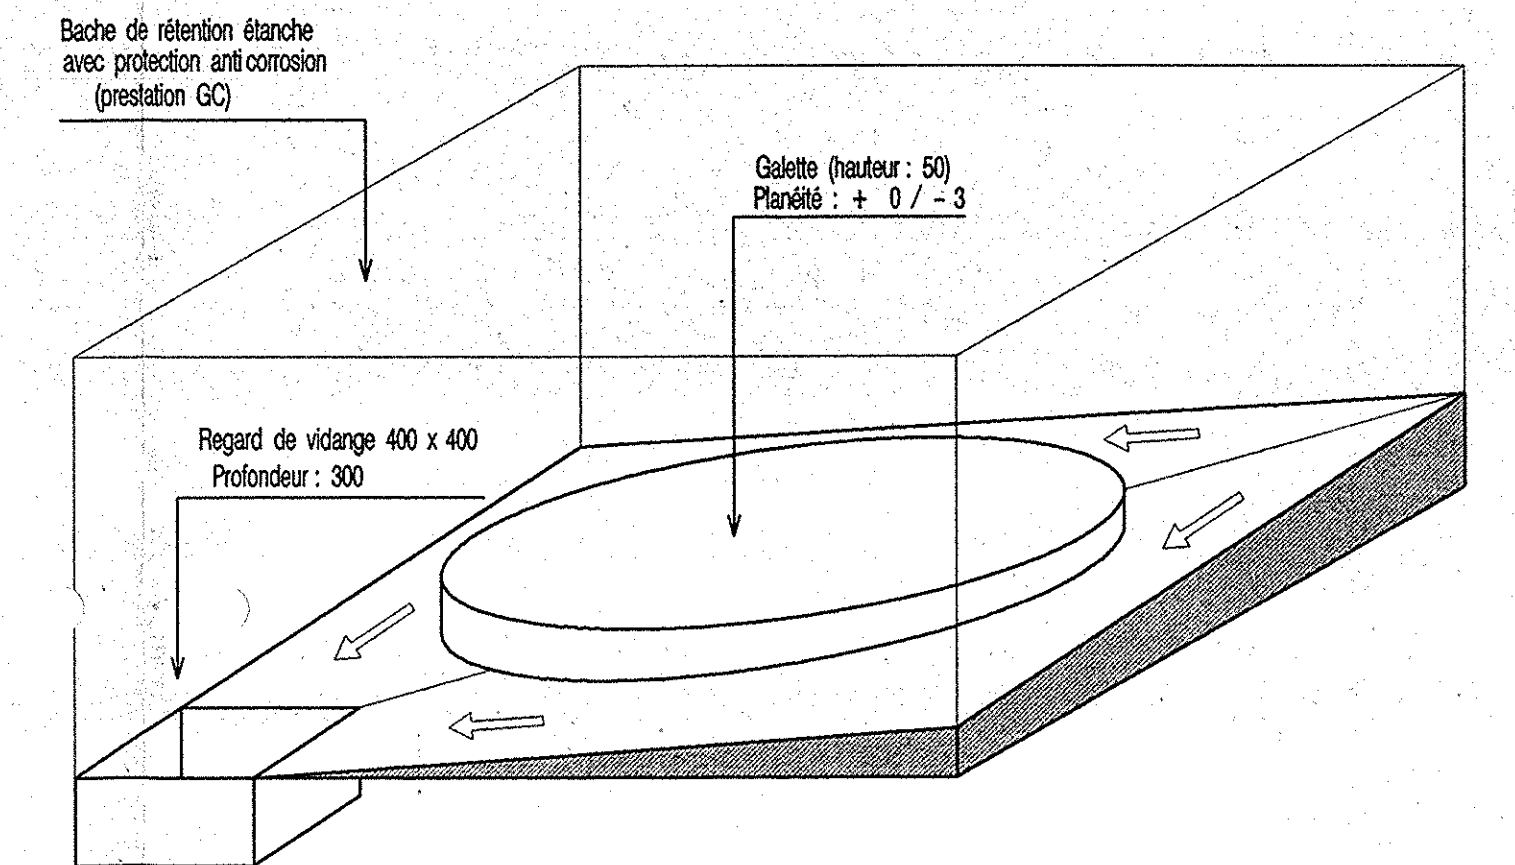

NOTA A L'ATTENTION DU CONSTRUCTEUR DE LA BACHE

MATERIAU : Matériau composite élaboré à partir de résine polyester isoprénique et de fibre de verre

- PORTE DU CAPOTAGE EN PLEXIGLASS
- BOULONNERIE ACIER ZINGUE BICHROMATE
- PROTECTION DES ANCHAGES PAR POLYGLASS
- Bas de rétention en béton (pression génie civil)

FLUIDE : CHLORO - SULFATE DE FER (FHCSD4) EN SOLUTION A 14% DE Fe / DENSITE 1.5

Nom commercial : CLARIFAN

VOLUME : 25 m3

- LES EPASSEURS SONT A DETERMINER PAR LE CONSTRUCTEUR DE LA BACHE SAUF INDICATIONS CONTRAIRES TOLERANCES GEOMETRIQUES ET DIMENSIONNELLES SUIVANT LA NORME NF E 8000
- LES PLOQUES SONT EQUIPEES DE BRIDES PN 10 POSITIONNEES TROUS HORS AXES
- LORS DE LA MISE EN PLACE DE LA BACHE, IL SERA IMPERIEUX D'EMPLOYER DE RESINE POLYESTER TOUTES LES PIECES METALLIQUES AVANT ET APRES LA POSE

TENTES : - Pour la cuve : PNL ... (à définir)

POUR L'AFFAIRE IL FAUT :

BACHE EN MATERIAU COMPOSITE EQUIPEE DE :

- 2 ANNEAUX DE LEVAGE A VIDE INOX
- NIVEAU A FLOTTEUR avec contacteur bistable
- TROU D'HOMME EVENT DN 500 A OUVERTURE RAPIDE
- FERMETURE PAR QUATRE TRONCS CAOUTCHOUC
- POUQUE DN 50 BRIDE PN 10 + TULAUETRE PVC + VANNE DE DEPOSITAGE EN PPV + * RACCORD SYMETRIQUE
- POUQUE DN 25 A BRIDE PN 10 + TUBE FLONGEANT INTERIEUR (ASPIRATION - LES POMPES DOSEUSES) + CLAPET A BILLE ET BOUCHON
- 3 PLOTS POLYESTER POUR FIXATION TUBE DETALONNAGE DES POMPES DOSEUSES

F	/	4	PAIRES DE FIXATION AU SOL GALVANISEES + CHEVILLES CHIMIQUES
E	/	1	INDICATEUR DE NIVEAU A FLOTTEUR AVEC UN CONTACTEUR BISTABLE
D	500	1	TROU D'HOMME
C	80	1	EVENT STANDARD
B	50	1	DEPOSITAGE AVEC VANNE + 1/2 RACCORD POMPER ET BOUCHON
A	25	1	ASPIRATION POMPES
REP	DN	NB	DESIGNATION

NOTA A L'ATTENTION DU GENE CAULISTE

- TOUTES LES COTES SONT EXPRIMEES EN MM ET CONSIDEREES EXOUTS FINIS
- LES NIVEAUX SONT EXPRIMEES EN METRES
- LA STABILITE DE L'OUVRAGE EST A LA CHARGE DU GENE CIVIL (STABILITE A VIDE QUEL QUE SOT LE NIVEAU DE LA MAPPE)
- LA BORNE ET LE NIVEAU DE REFERENCE POUR LE CANAGE DES OUVRAGES SONT PRECISEES SUR L'IMPLANTATION DEGREMENT
- TOLERANCES GEOMETRIQUE ET DIMENSIONNELLES SUIVANT LE COTIS FASCICULE N6-A- MINISTRE DE L'EQUIPEMENT
- DALE DE POSE DE LA CUVE EXEMPT D'ASPERITE PLANETRE

* TOLERANCE FAISANT L'OBJET D'UNE FICHE DE CONTROLE

Département de l'Ille et Vilaine

Syndicat intercommunal pour la station d'épuration de Mongazon

NOUVELLE STATION D'EPURATION DES EAUX USEES

BACHE DE DEPHOSPHATATION 25 M3

PLAN DE RECOLEMENT

NO	DATE	NOM	VERBEE	MODIFICATION
E	10 septembre 2002	LE MEUR Ph	CABY	Tel que construit
C	31 janvier 2001	LE MEUR Ph	PIARD	Mise à jour du plan
B	08 janvier 2001	LE MEUR Ph	PIARD	Mise à jour du plan
A	15 septembre 2000	LE MEUR Ph	PIARD	Emission du plan

Plan guide génie civil et équipements

TOUTS DROITS RESERVES POUR TOUTS PAYS

ESPACE PERFORMANCE

55000 SAINT GREGOIRE CODEX

Téléphone : 02.99.23.13.00

Téléfax : 02.99.23.15.00

REFERENCE : E.6.00.009.


PLAN No 17

A0

D

A

B

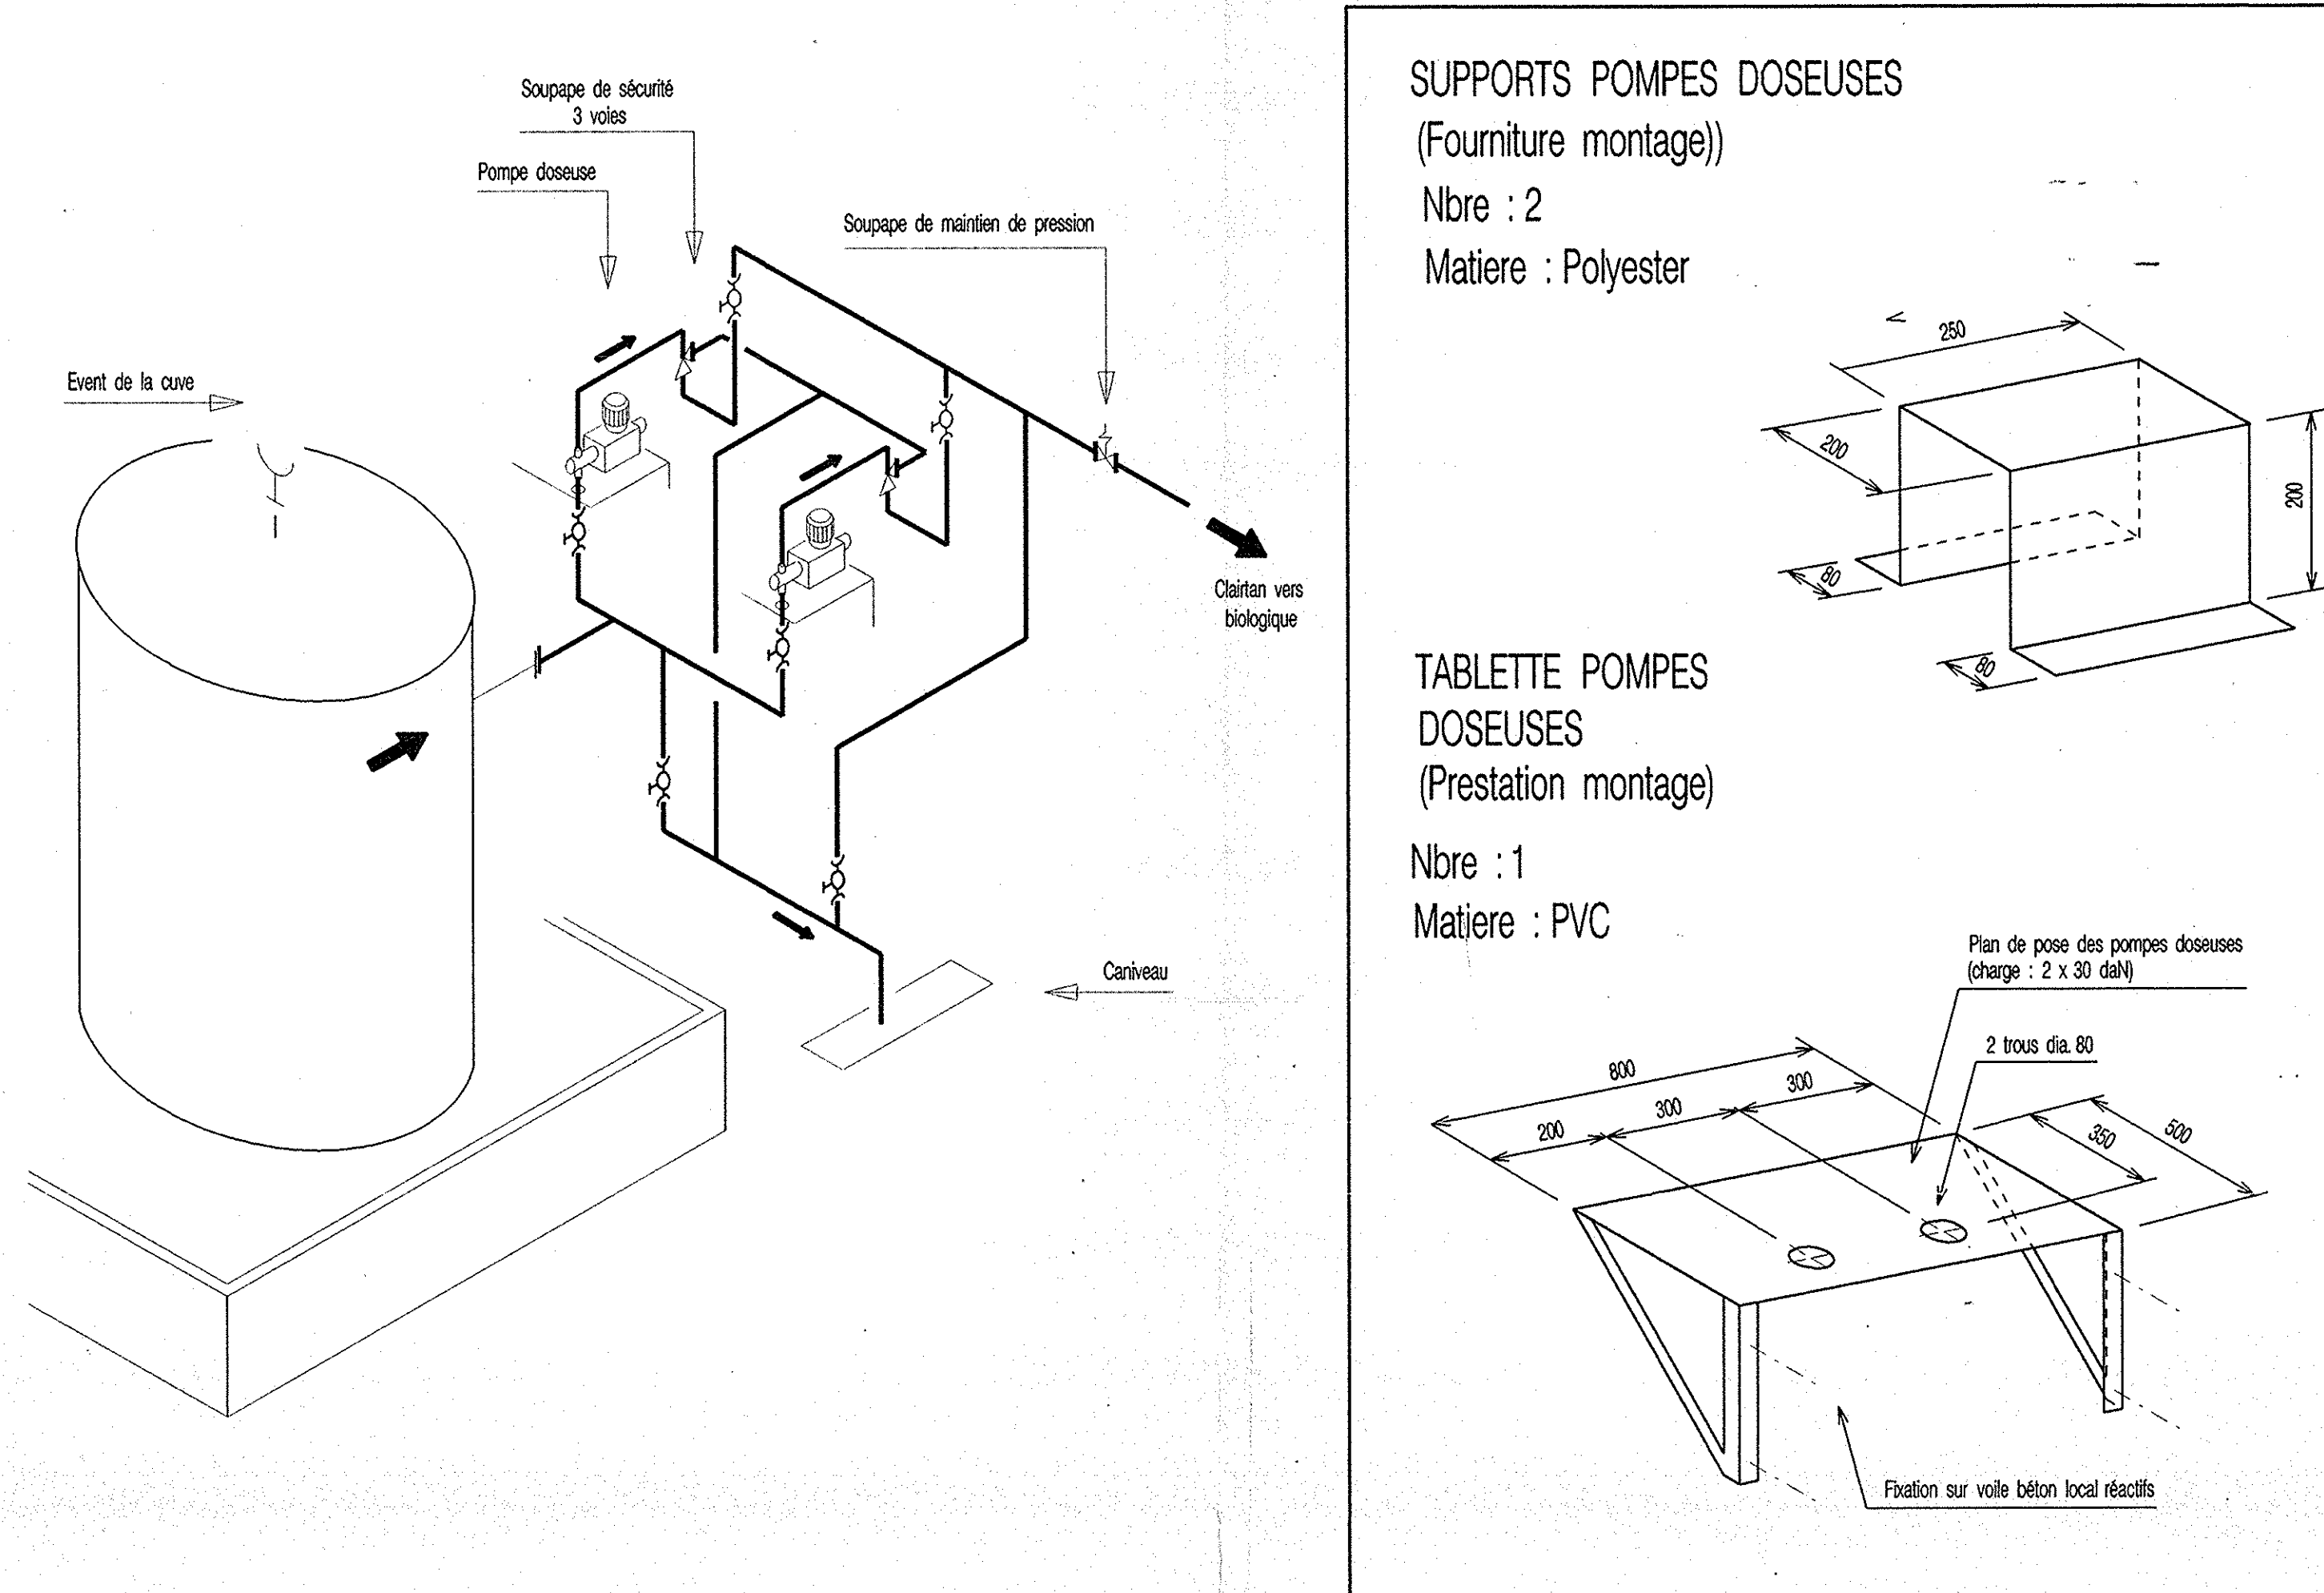

SUPPORTS POMPES DOSEUSES (Fourniture montage)

Nbre : 2

Matiere : Polyester

TABLETTE POMPES DOSEUSES (Prestation montage)

Nbre : 1

Matiere : PVC

