




CE DOCUMENT EST LA PROPRIETE DE CISE. TOUTE COMMUNICATION A DES TIERS DOIT ETRE EXPRESSEMENT AUTORISEE. TOUT USAGE, ETREANGER AUX CONDITIONS OU CIRCONSTANCES DE LA COMMUNICATION EST INTERDIT.

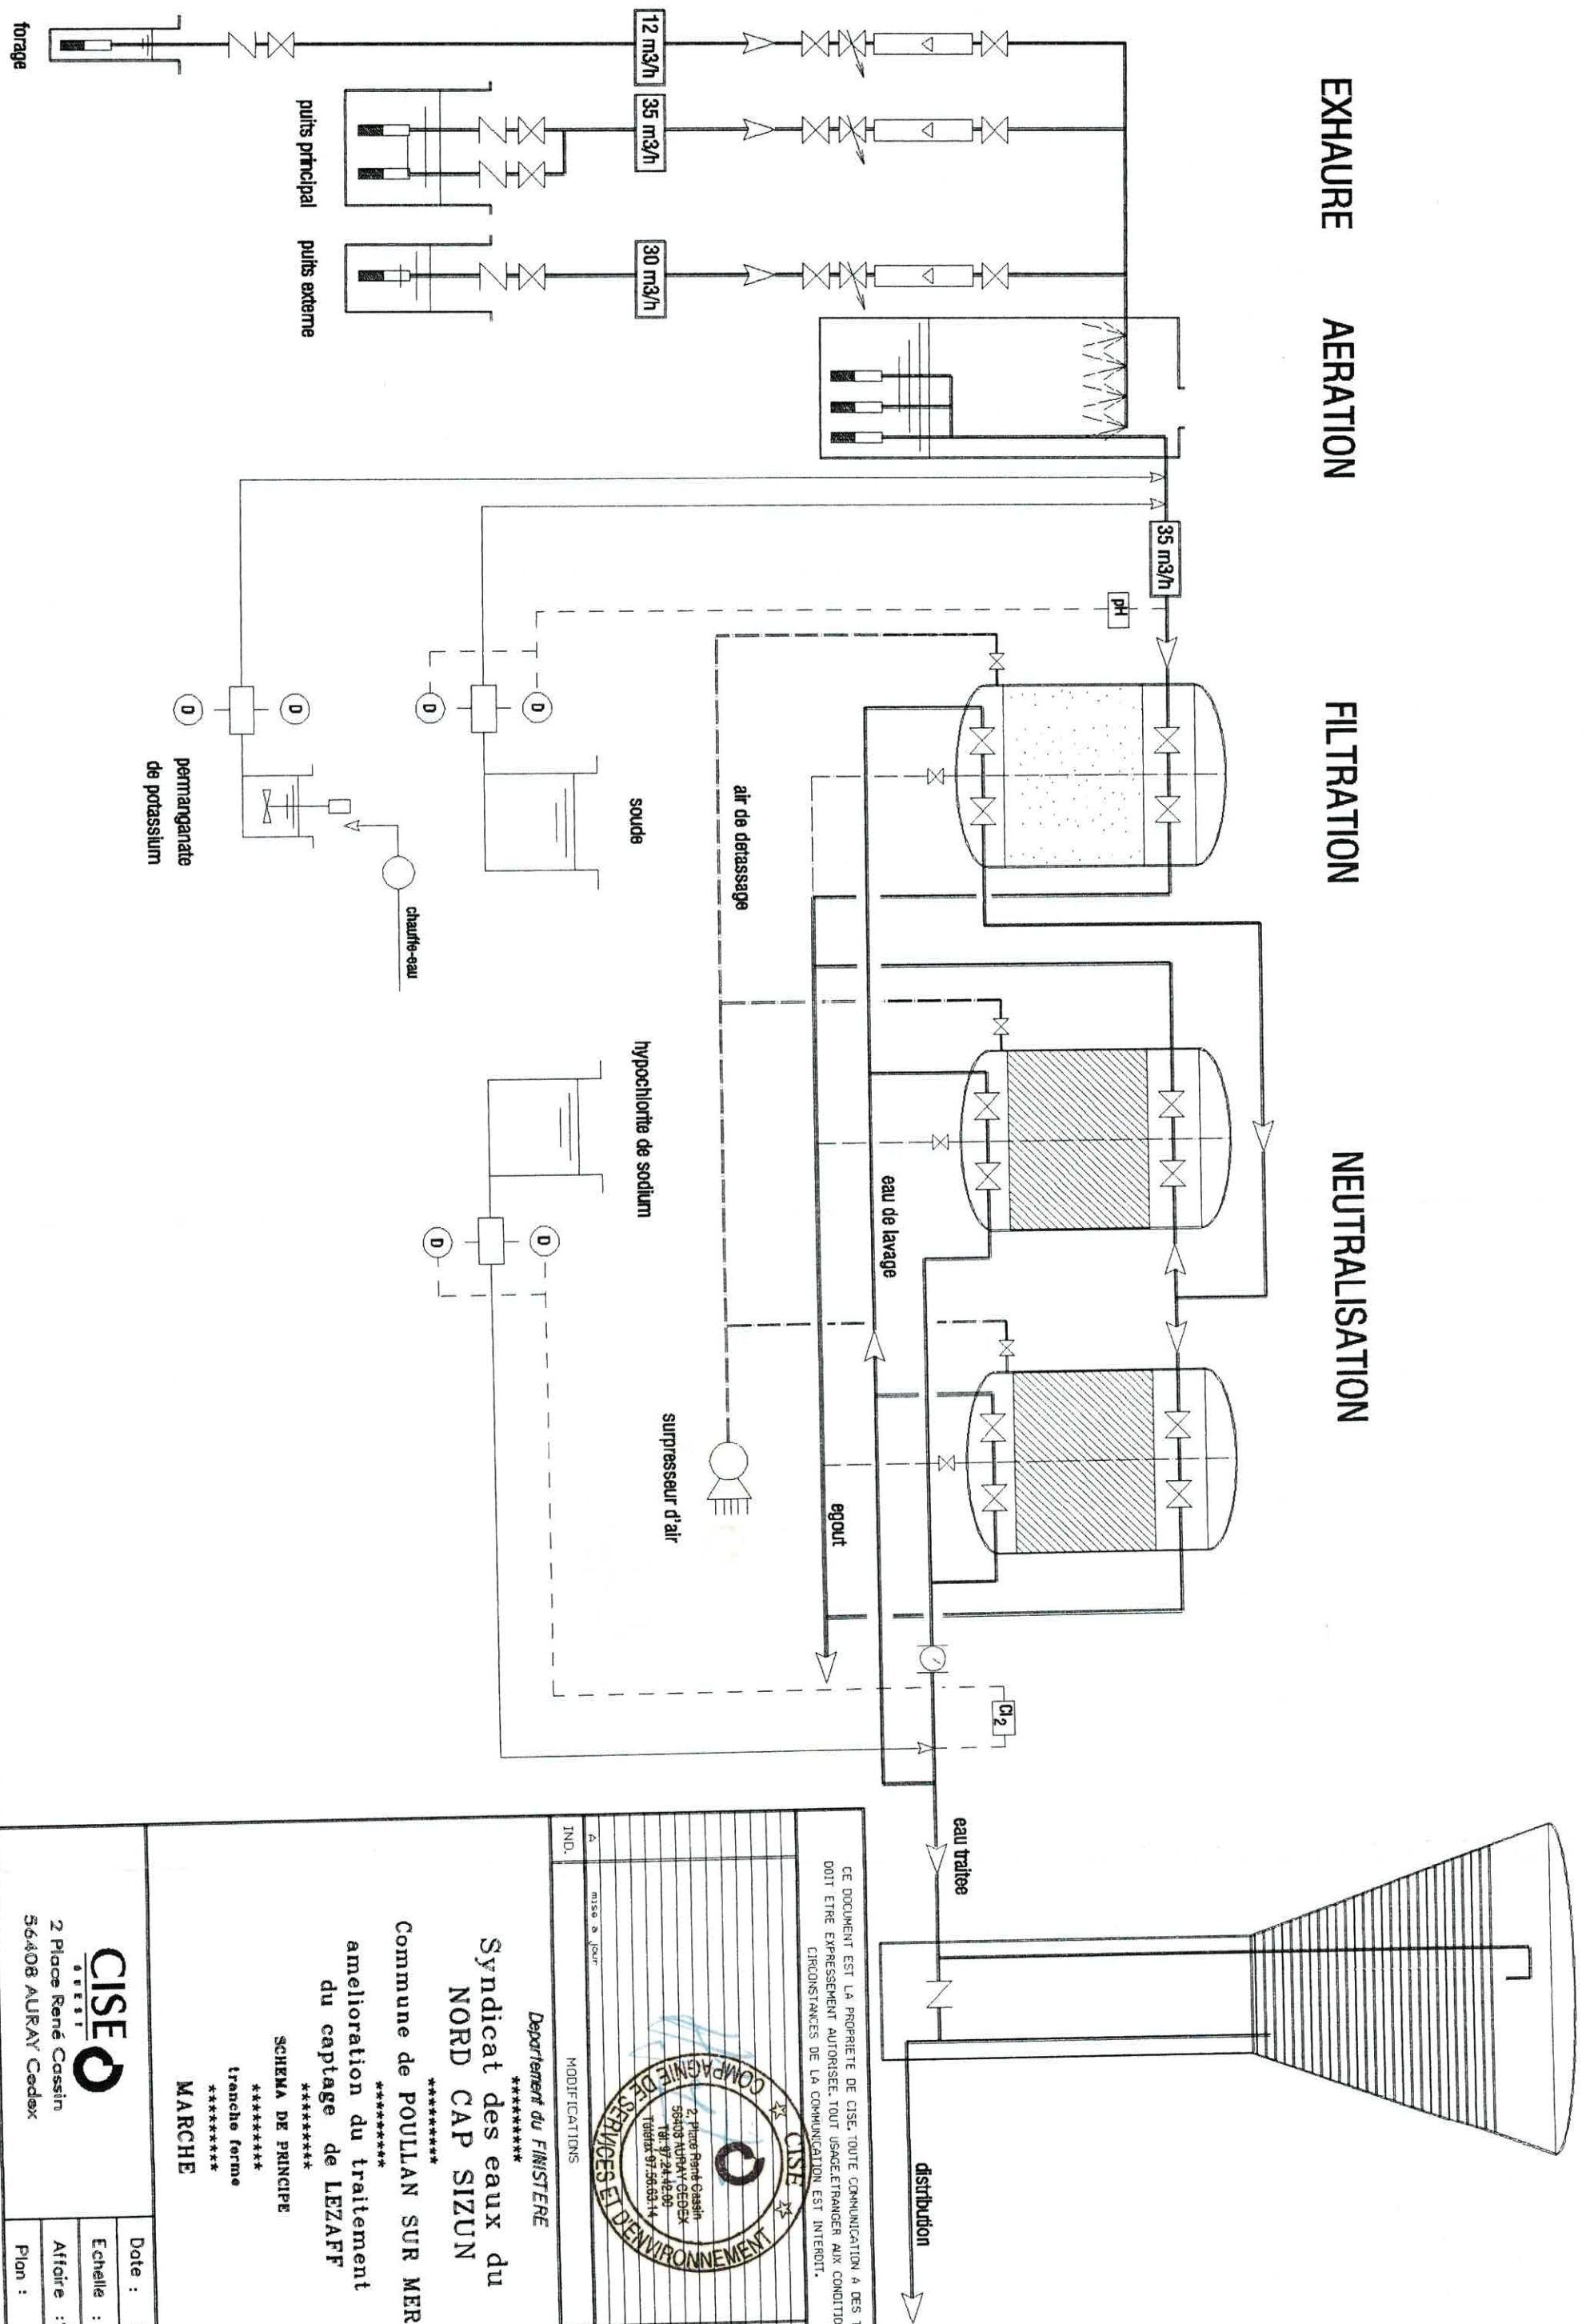

IND.	MODIFICATIONS	DATE
A	mise à jour	22.11.93

Département du FINISTERE
 Syndicat des eaux du
 NORD CAP SIZUN

 Commune de POUILLAN SUR MER


 amélioration du traitement
 du captage de LEZAFF

 SCHEMA DE PRINCIPE


 tranche ferme

 MARCHE




CISE
 2, Place René Cassin
 56408 AURAY Cedex
 Date : 21/10/93
 Echelle : sons
 Atteinte : 93 EP 746
 Plan : 1 A

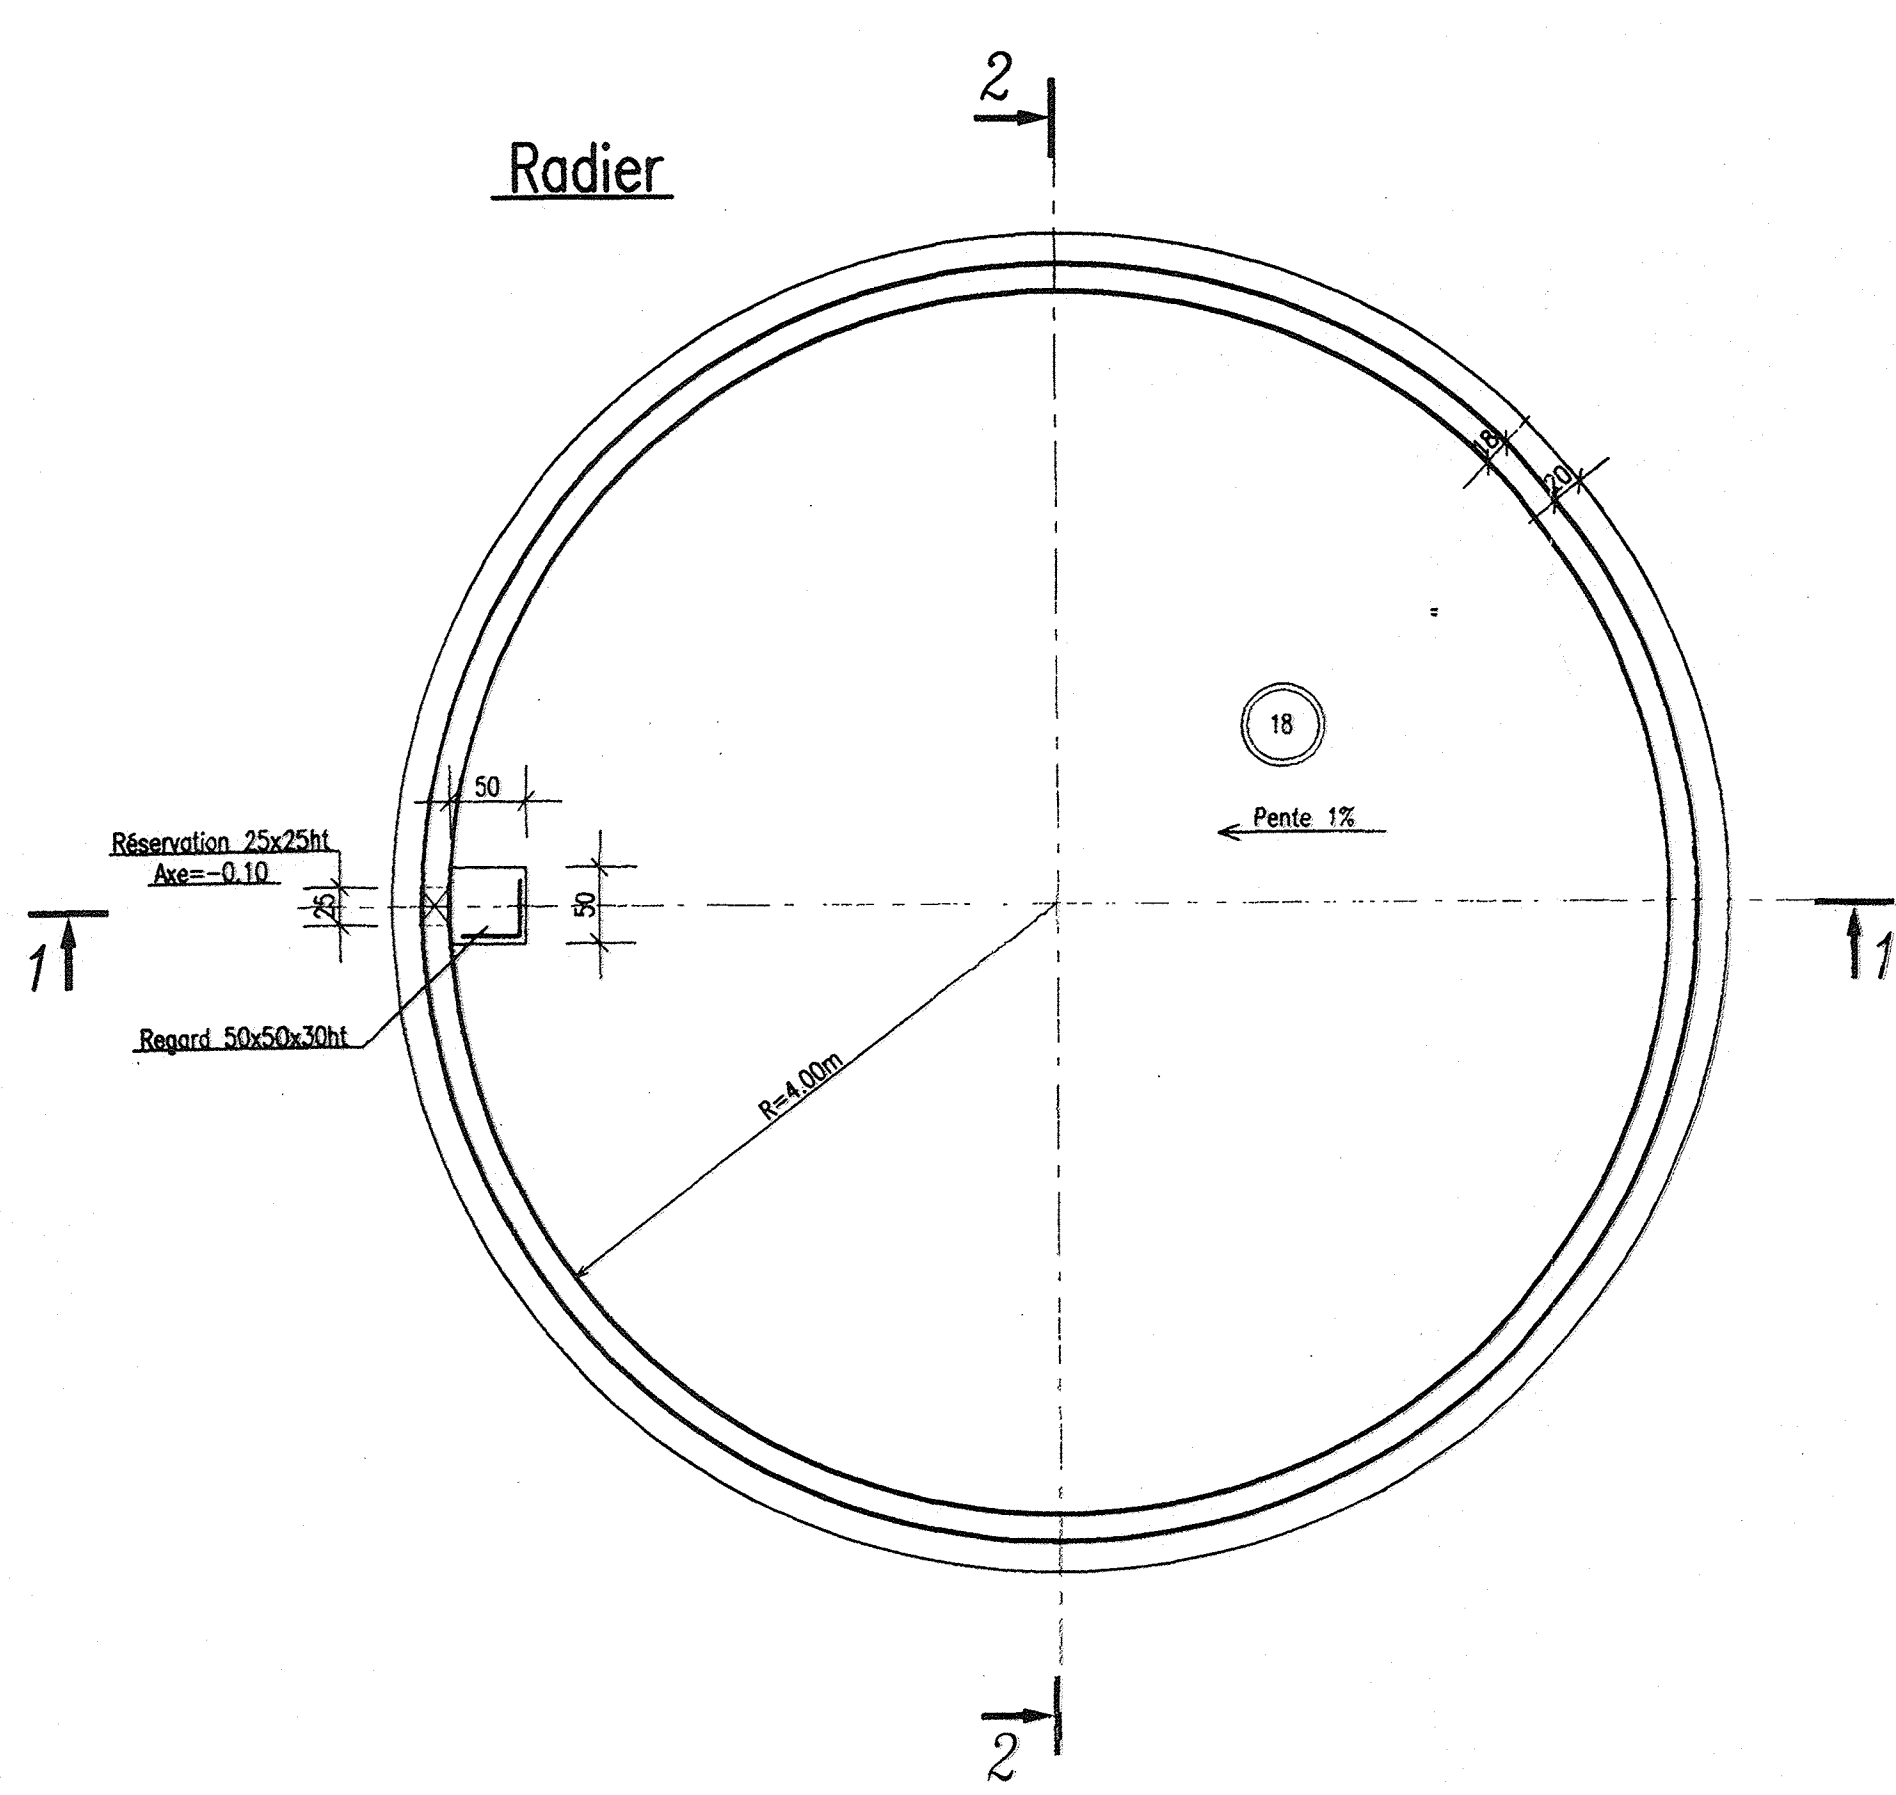




1-1

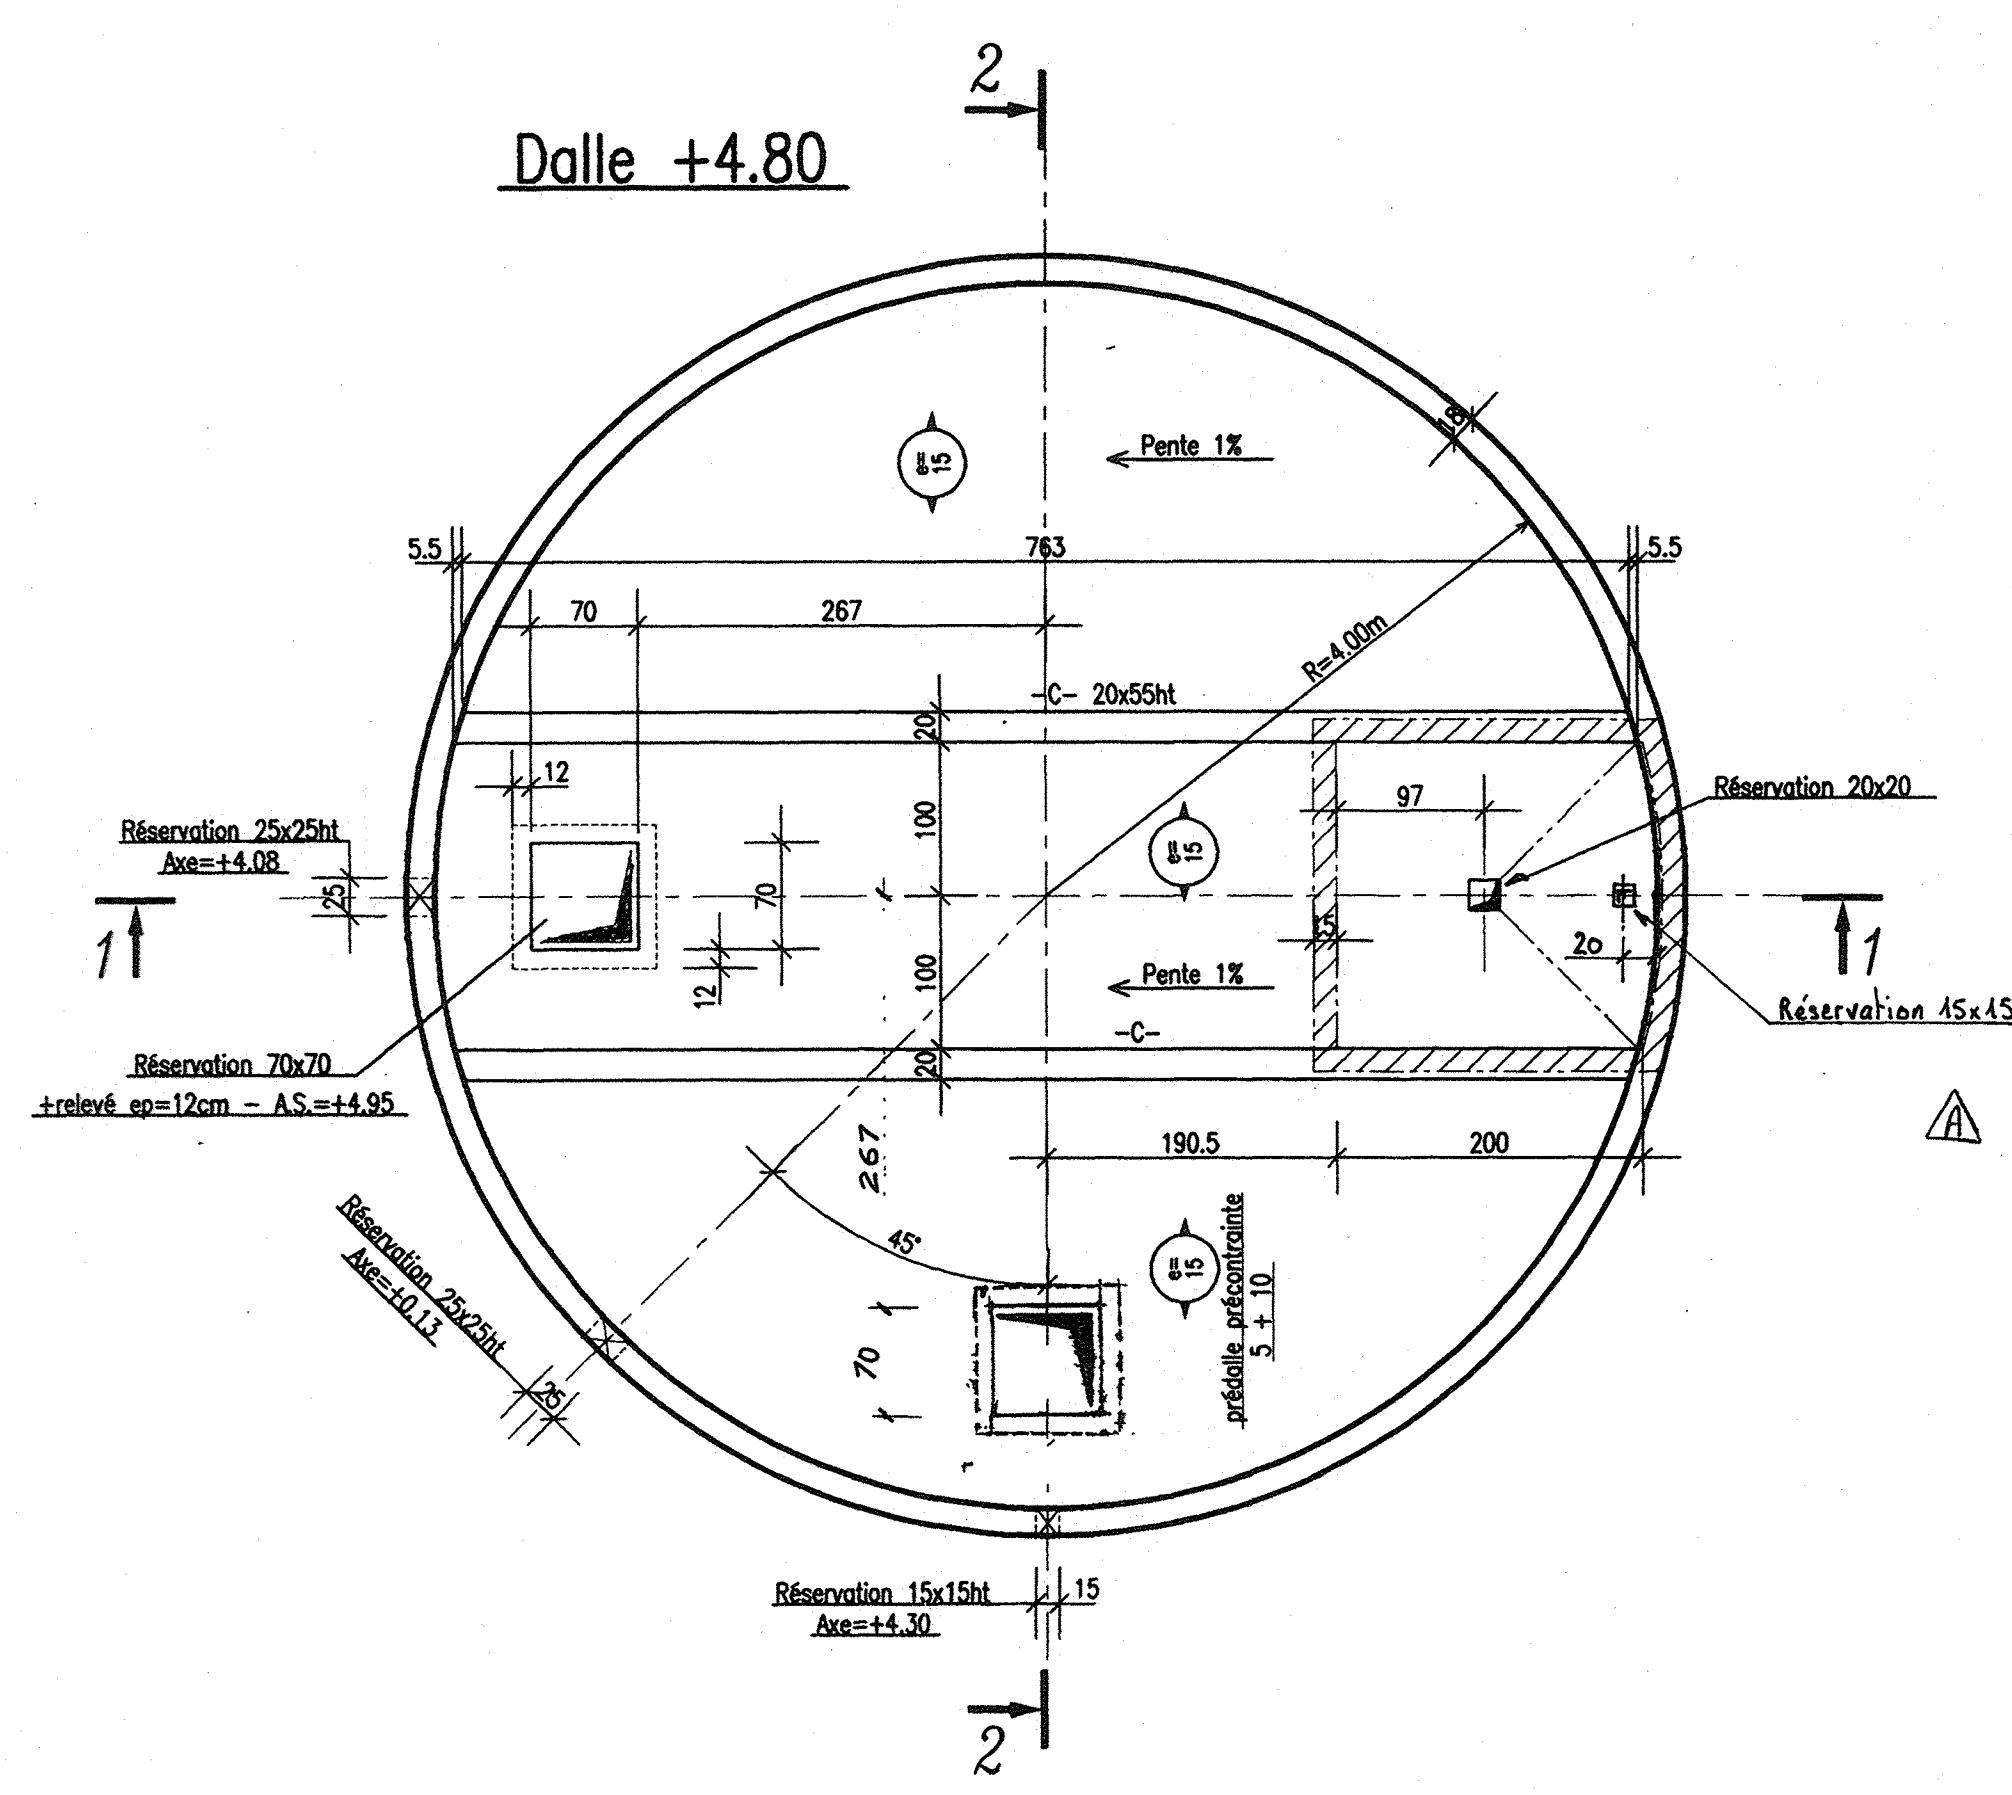

2-2

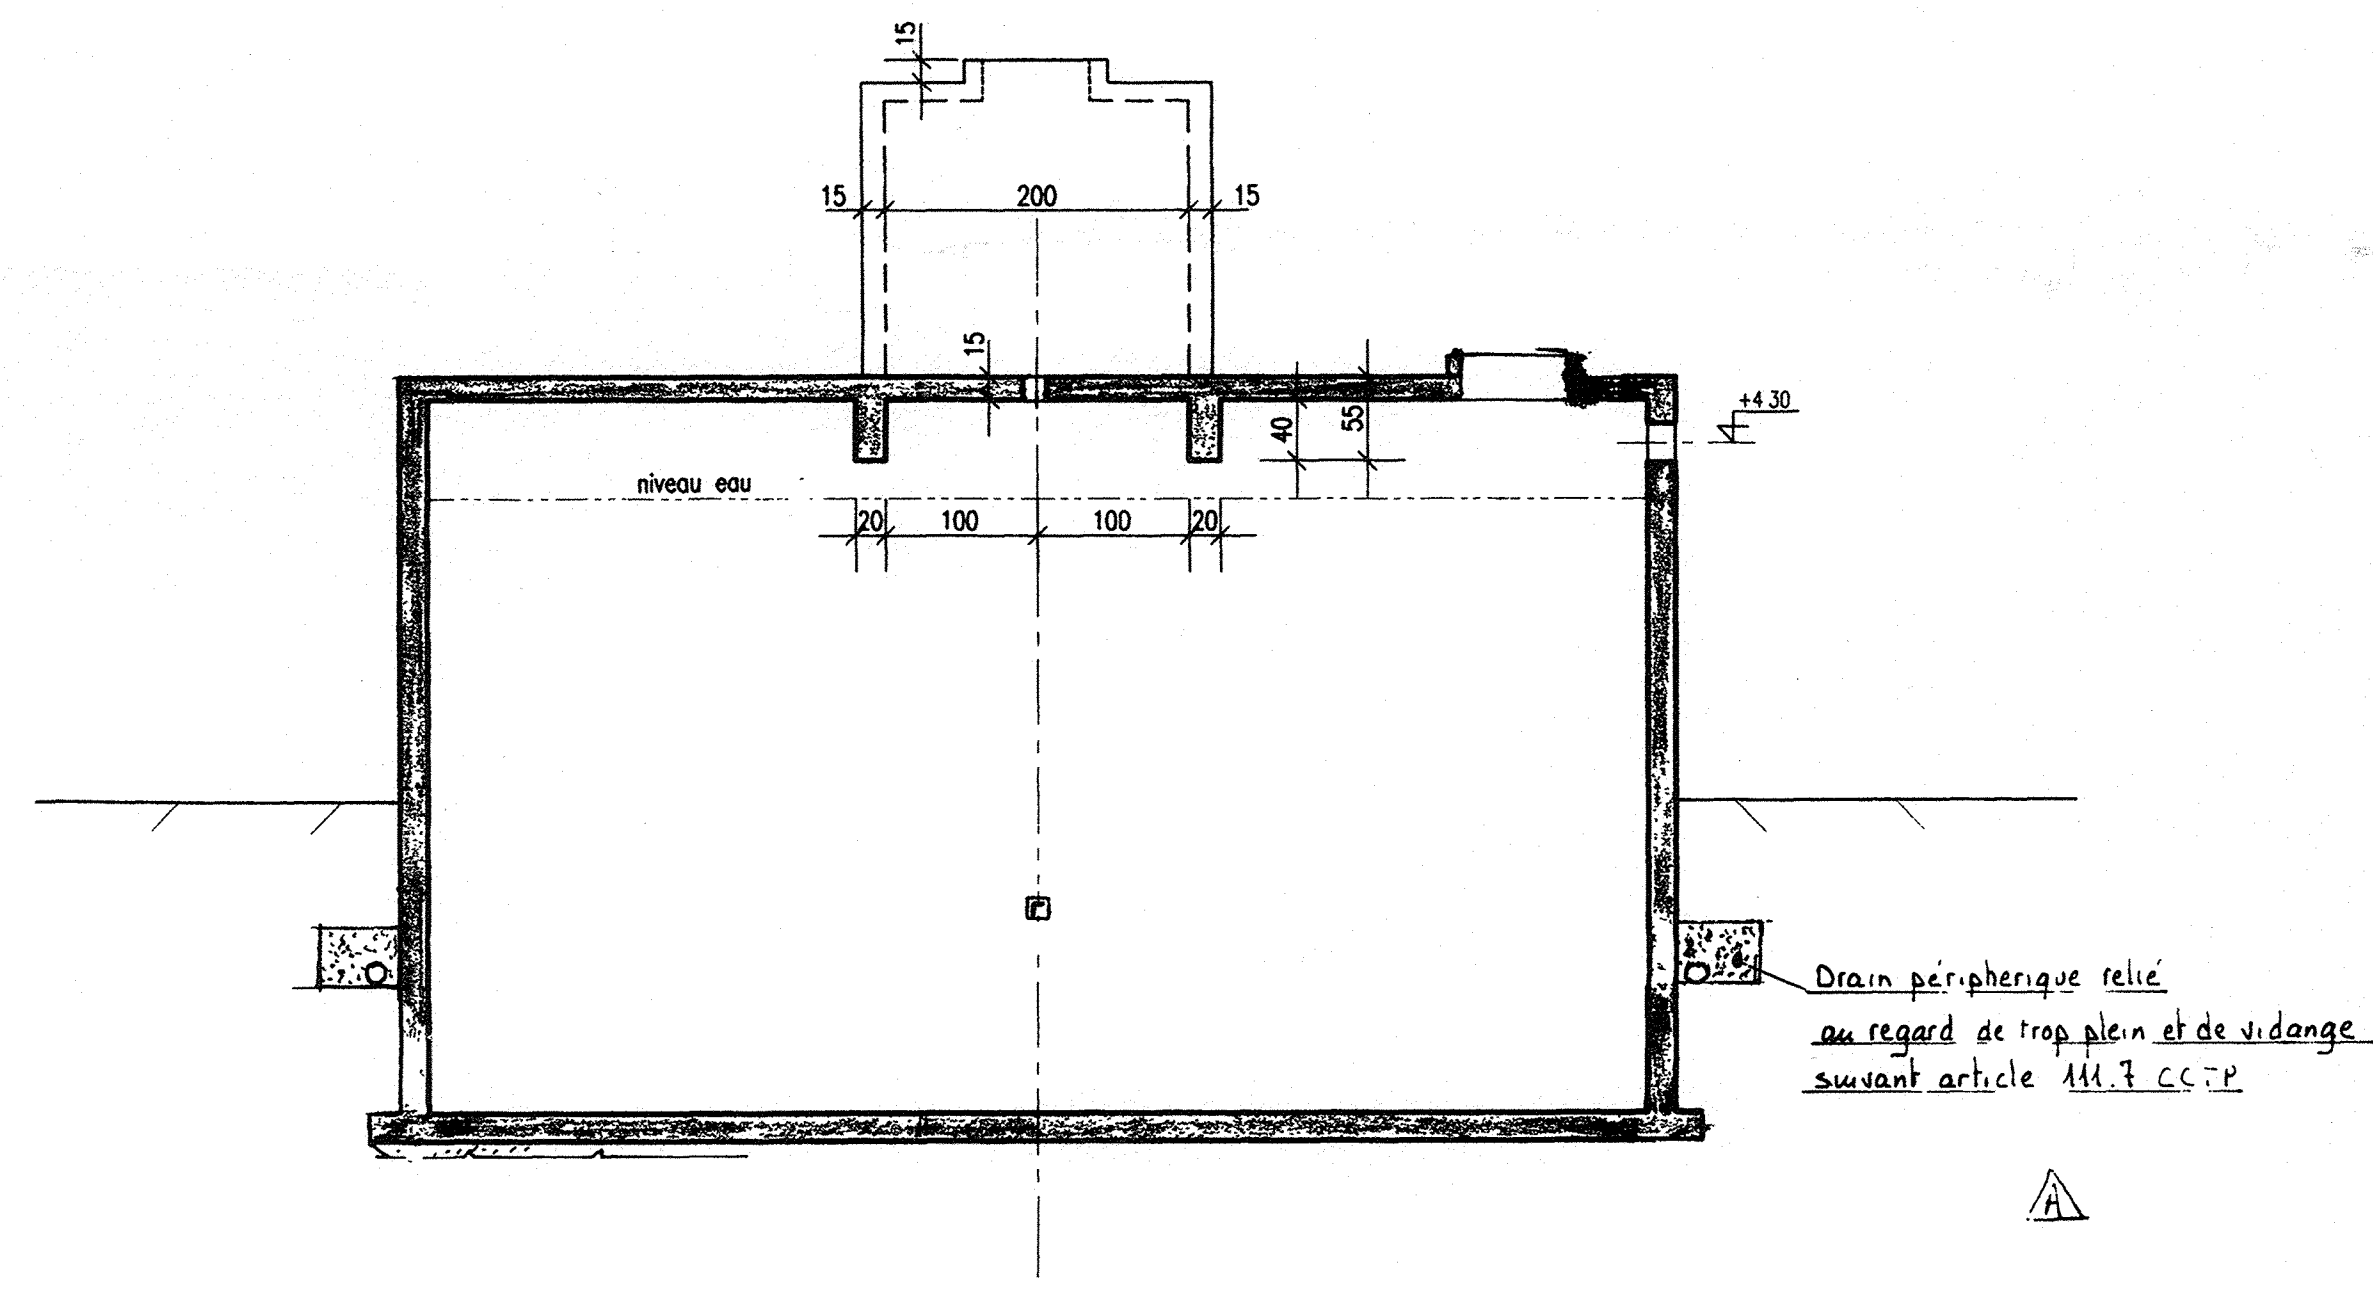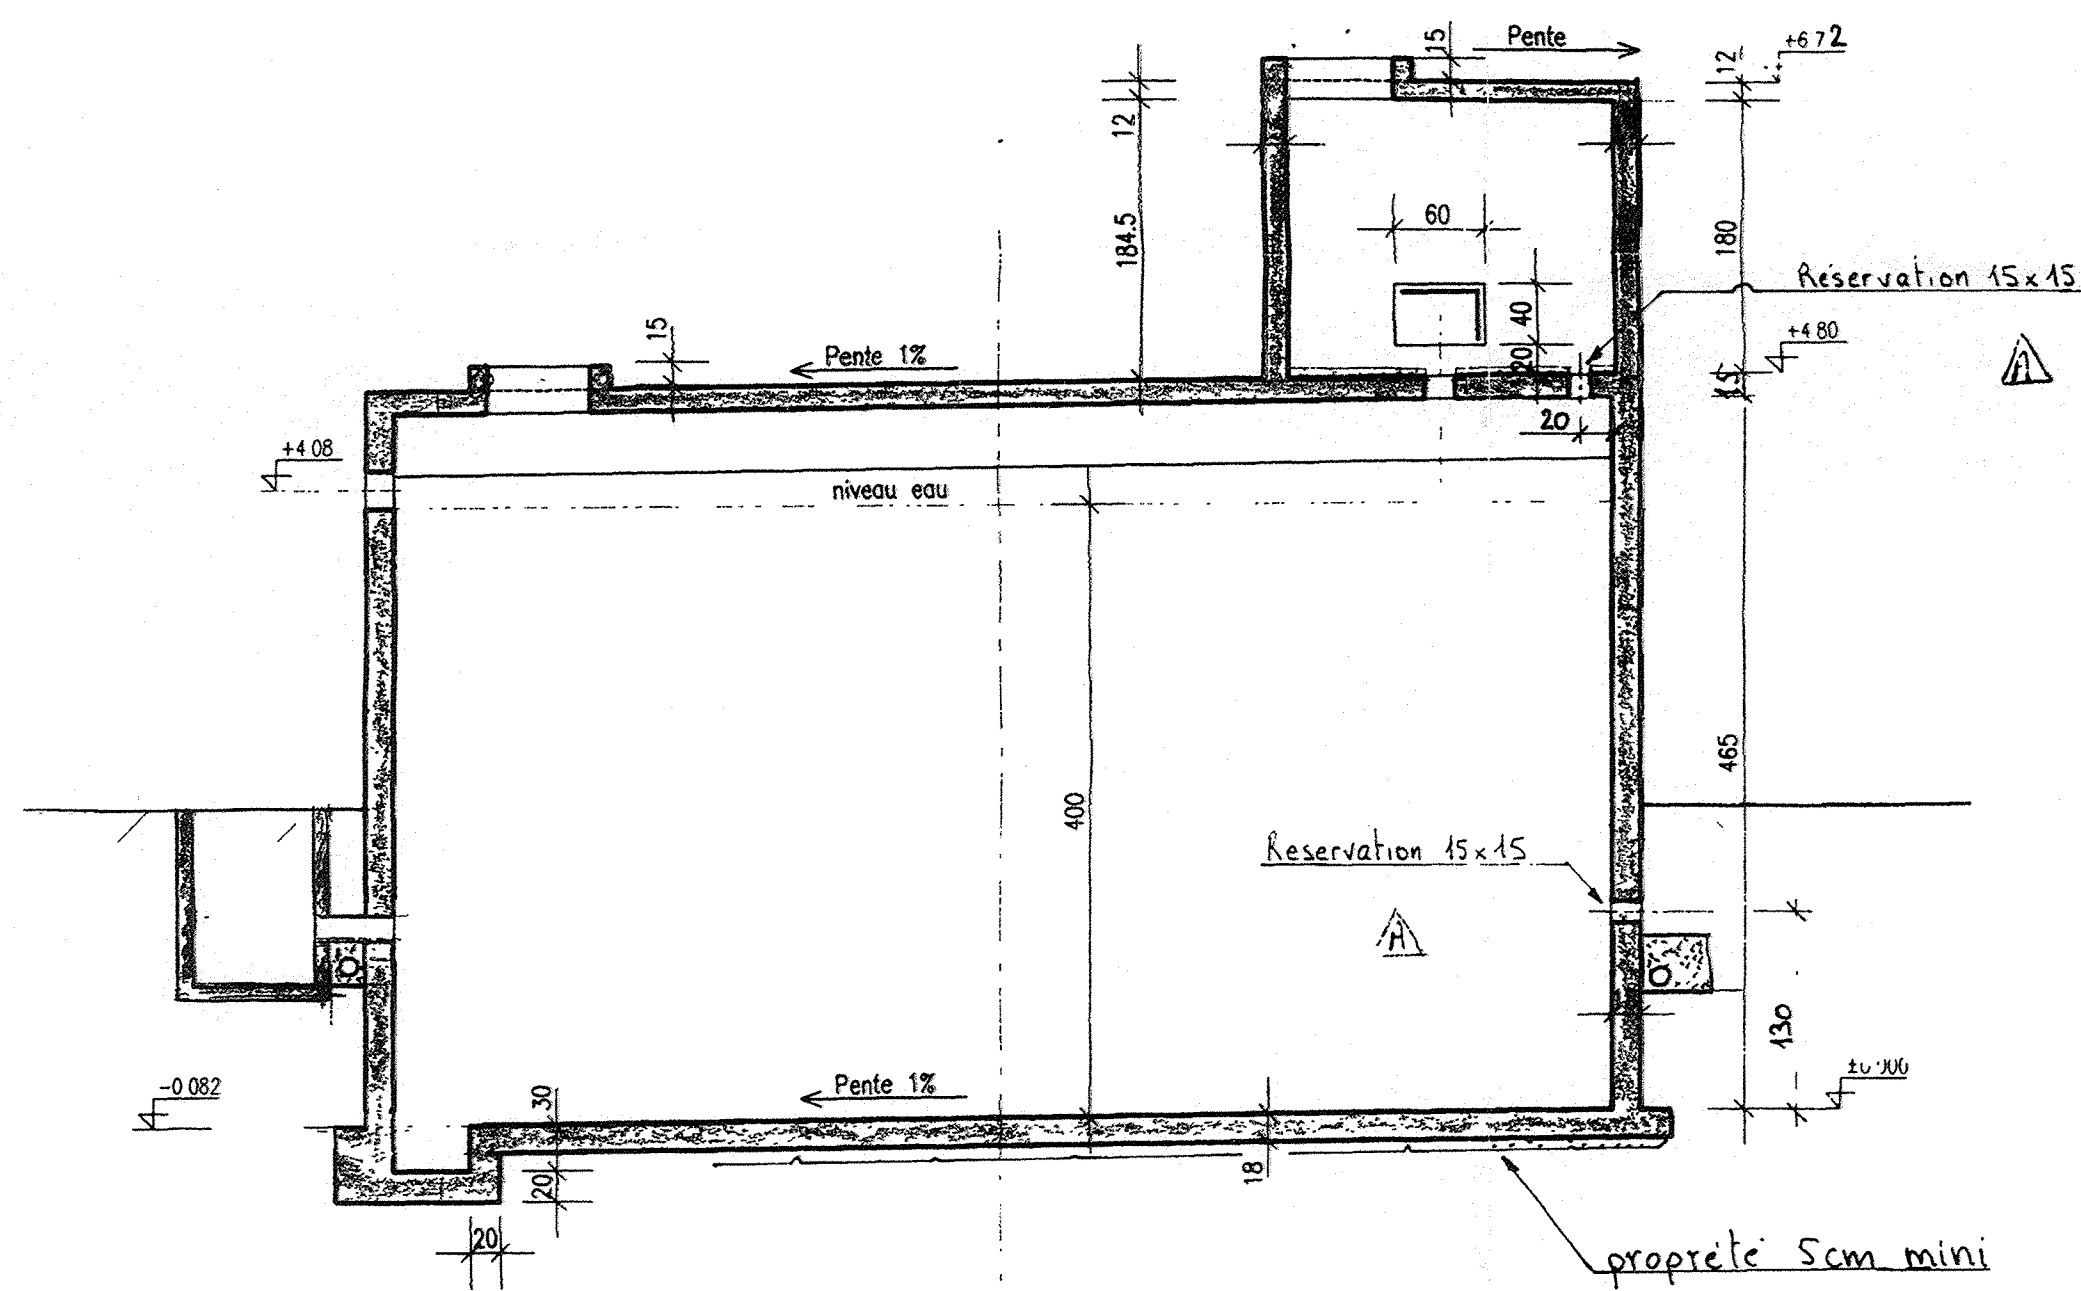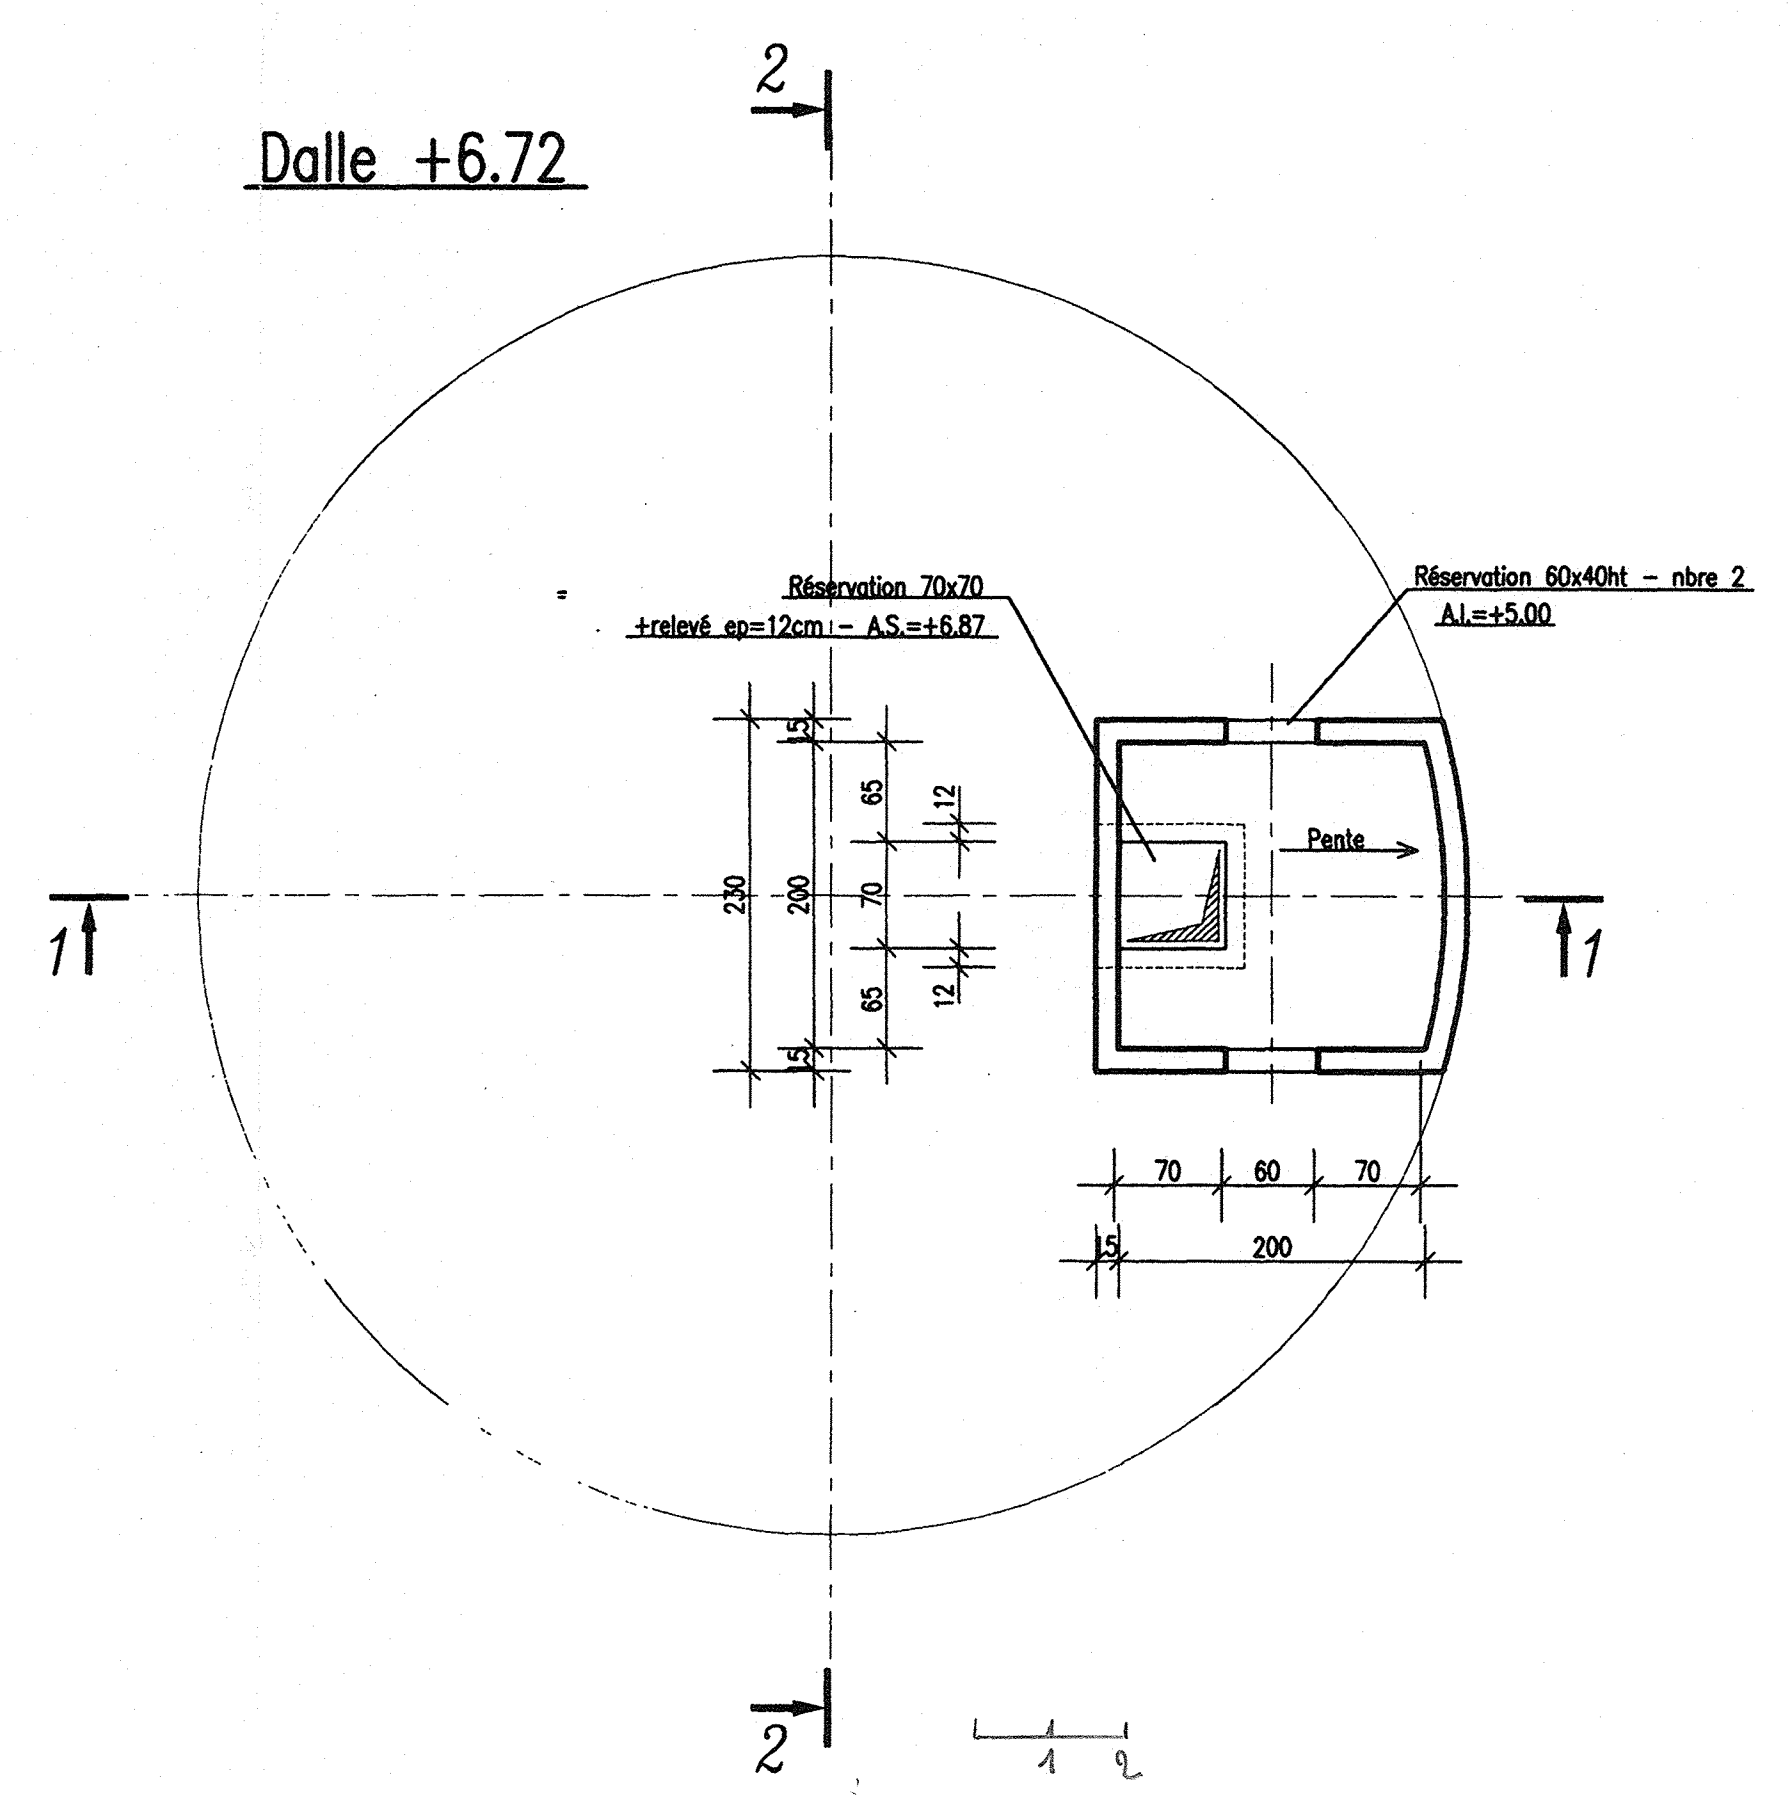

Implantation

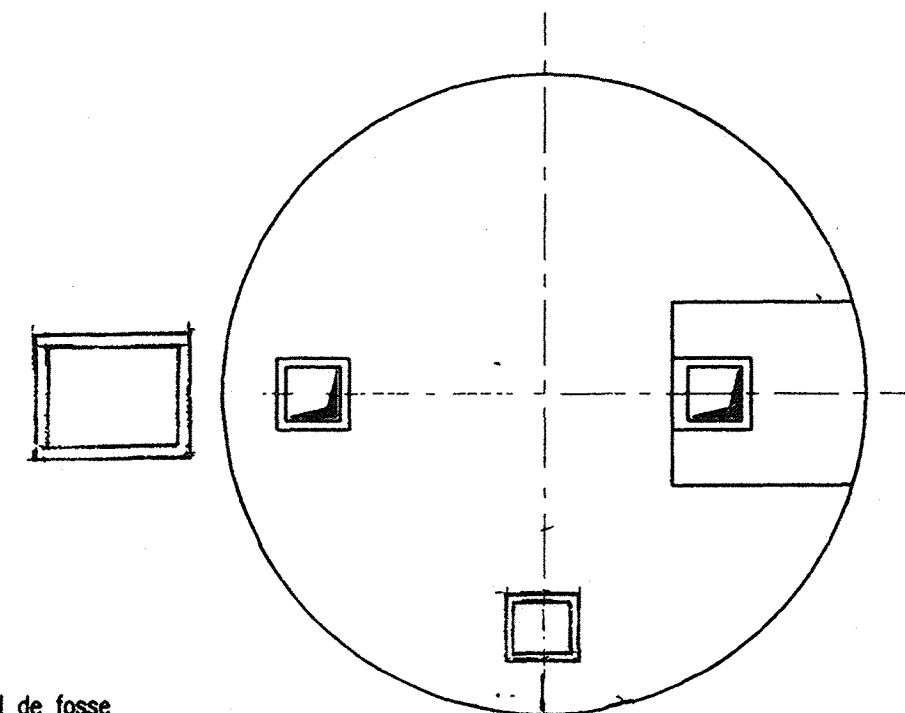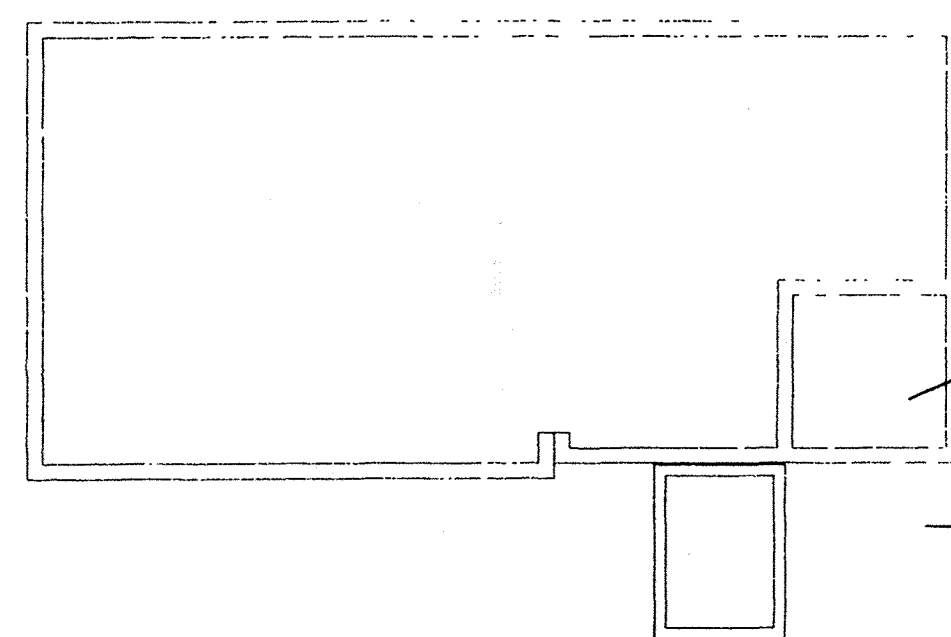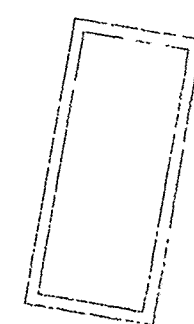

Niveau ±0.00=fond de fosse

1100

NOTA

- Béton B25 (fc28 > 25MPa)
classe d'environnement Sb minimum
- Couverture:
Charges permanentes 50daN/m²
Charges d'exploitation 150daN/m²
- Sous pression néant
- Drainage prévu dans l'empierrement
sous radier avec liaison au regard
de vidange

Direction Départementale de l'Agriculture et de la Forêt
Syndicat des eaux du nord Cap Sizun

Station de traitement de LEZAFF

Construction d'un réservoir de 200 m³
Coffrage

bet-E.S.L.-Gouesnou-

TEL: 02. 98. 07. 74. 57

Ent. NOVELLO


PLAN 1^A

SYNDICAT DU NORD CAP SIZUN

CONSTRUCTION D'UNE BACHE DE 200 m³
A LA STATION DE LEZAFF

échelle 1/50

PLAN DE PRINCIPE


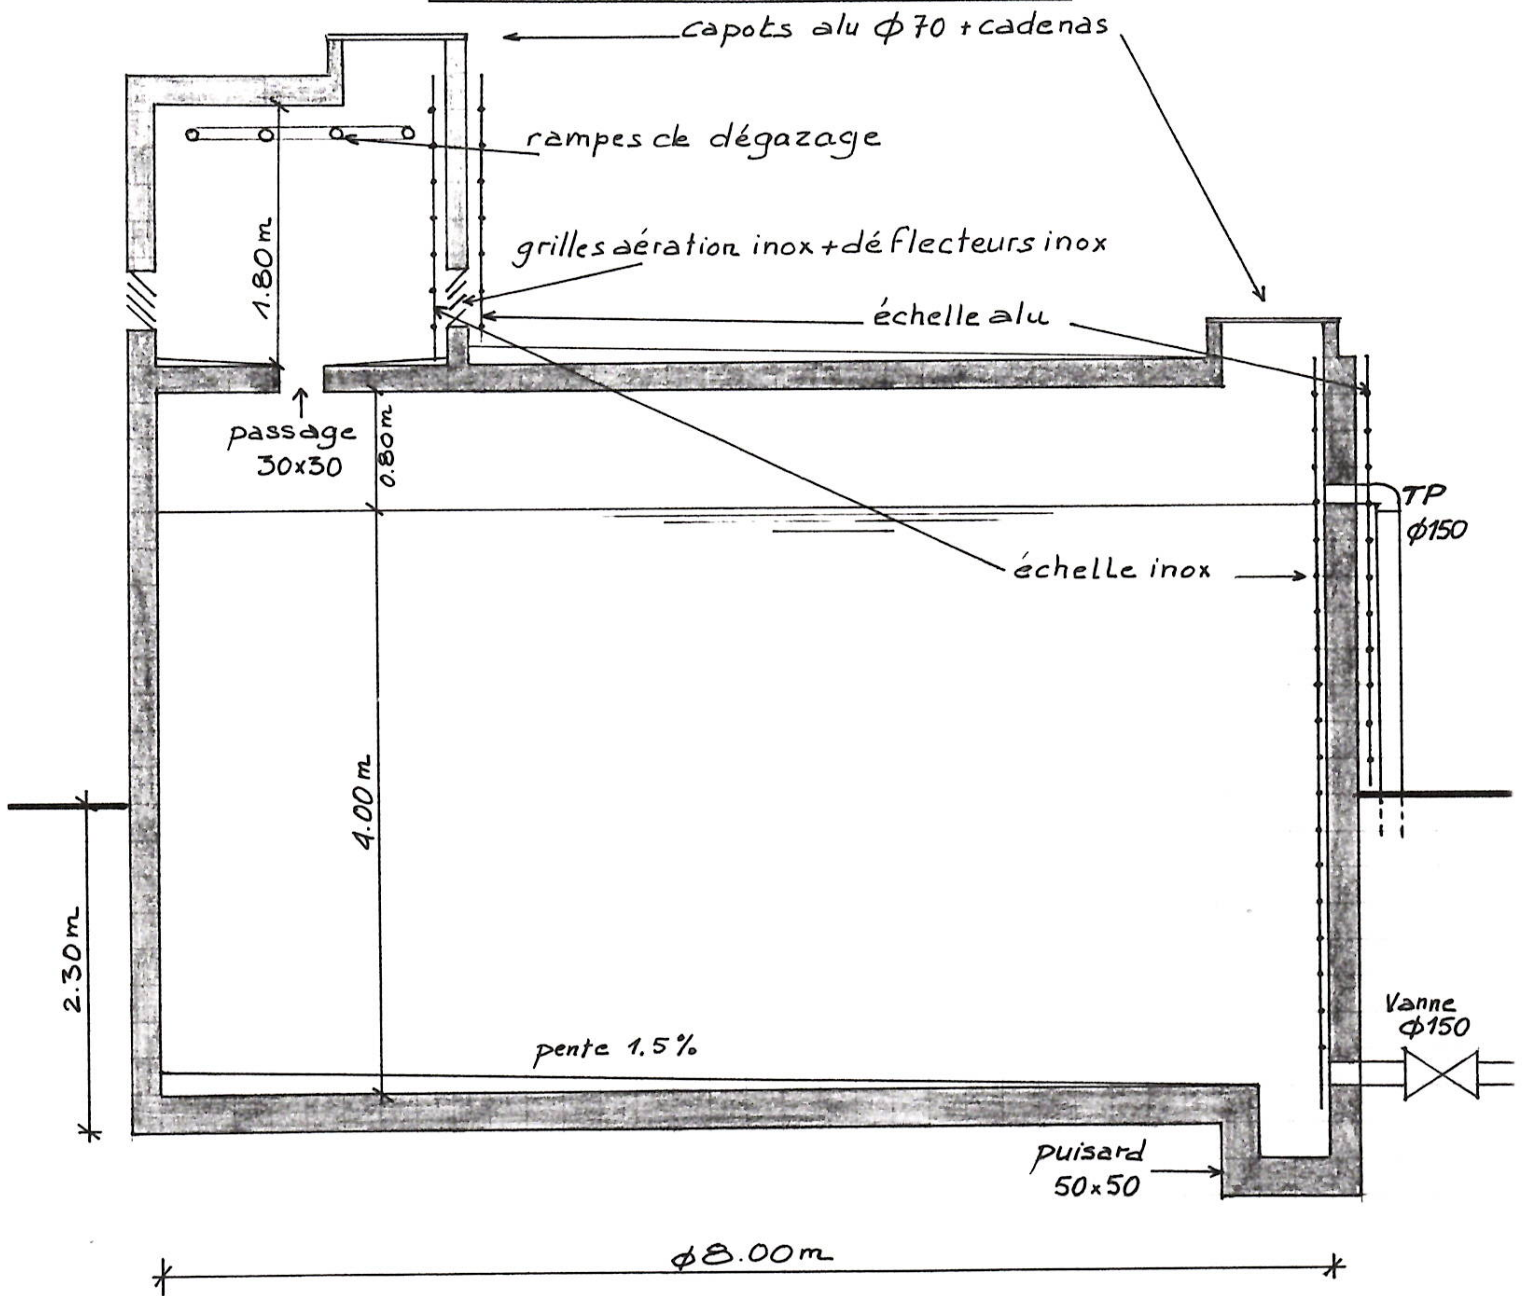


1 2

Coupe B B

Coupe A A

VUE F

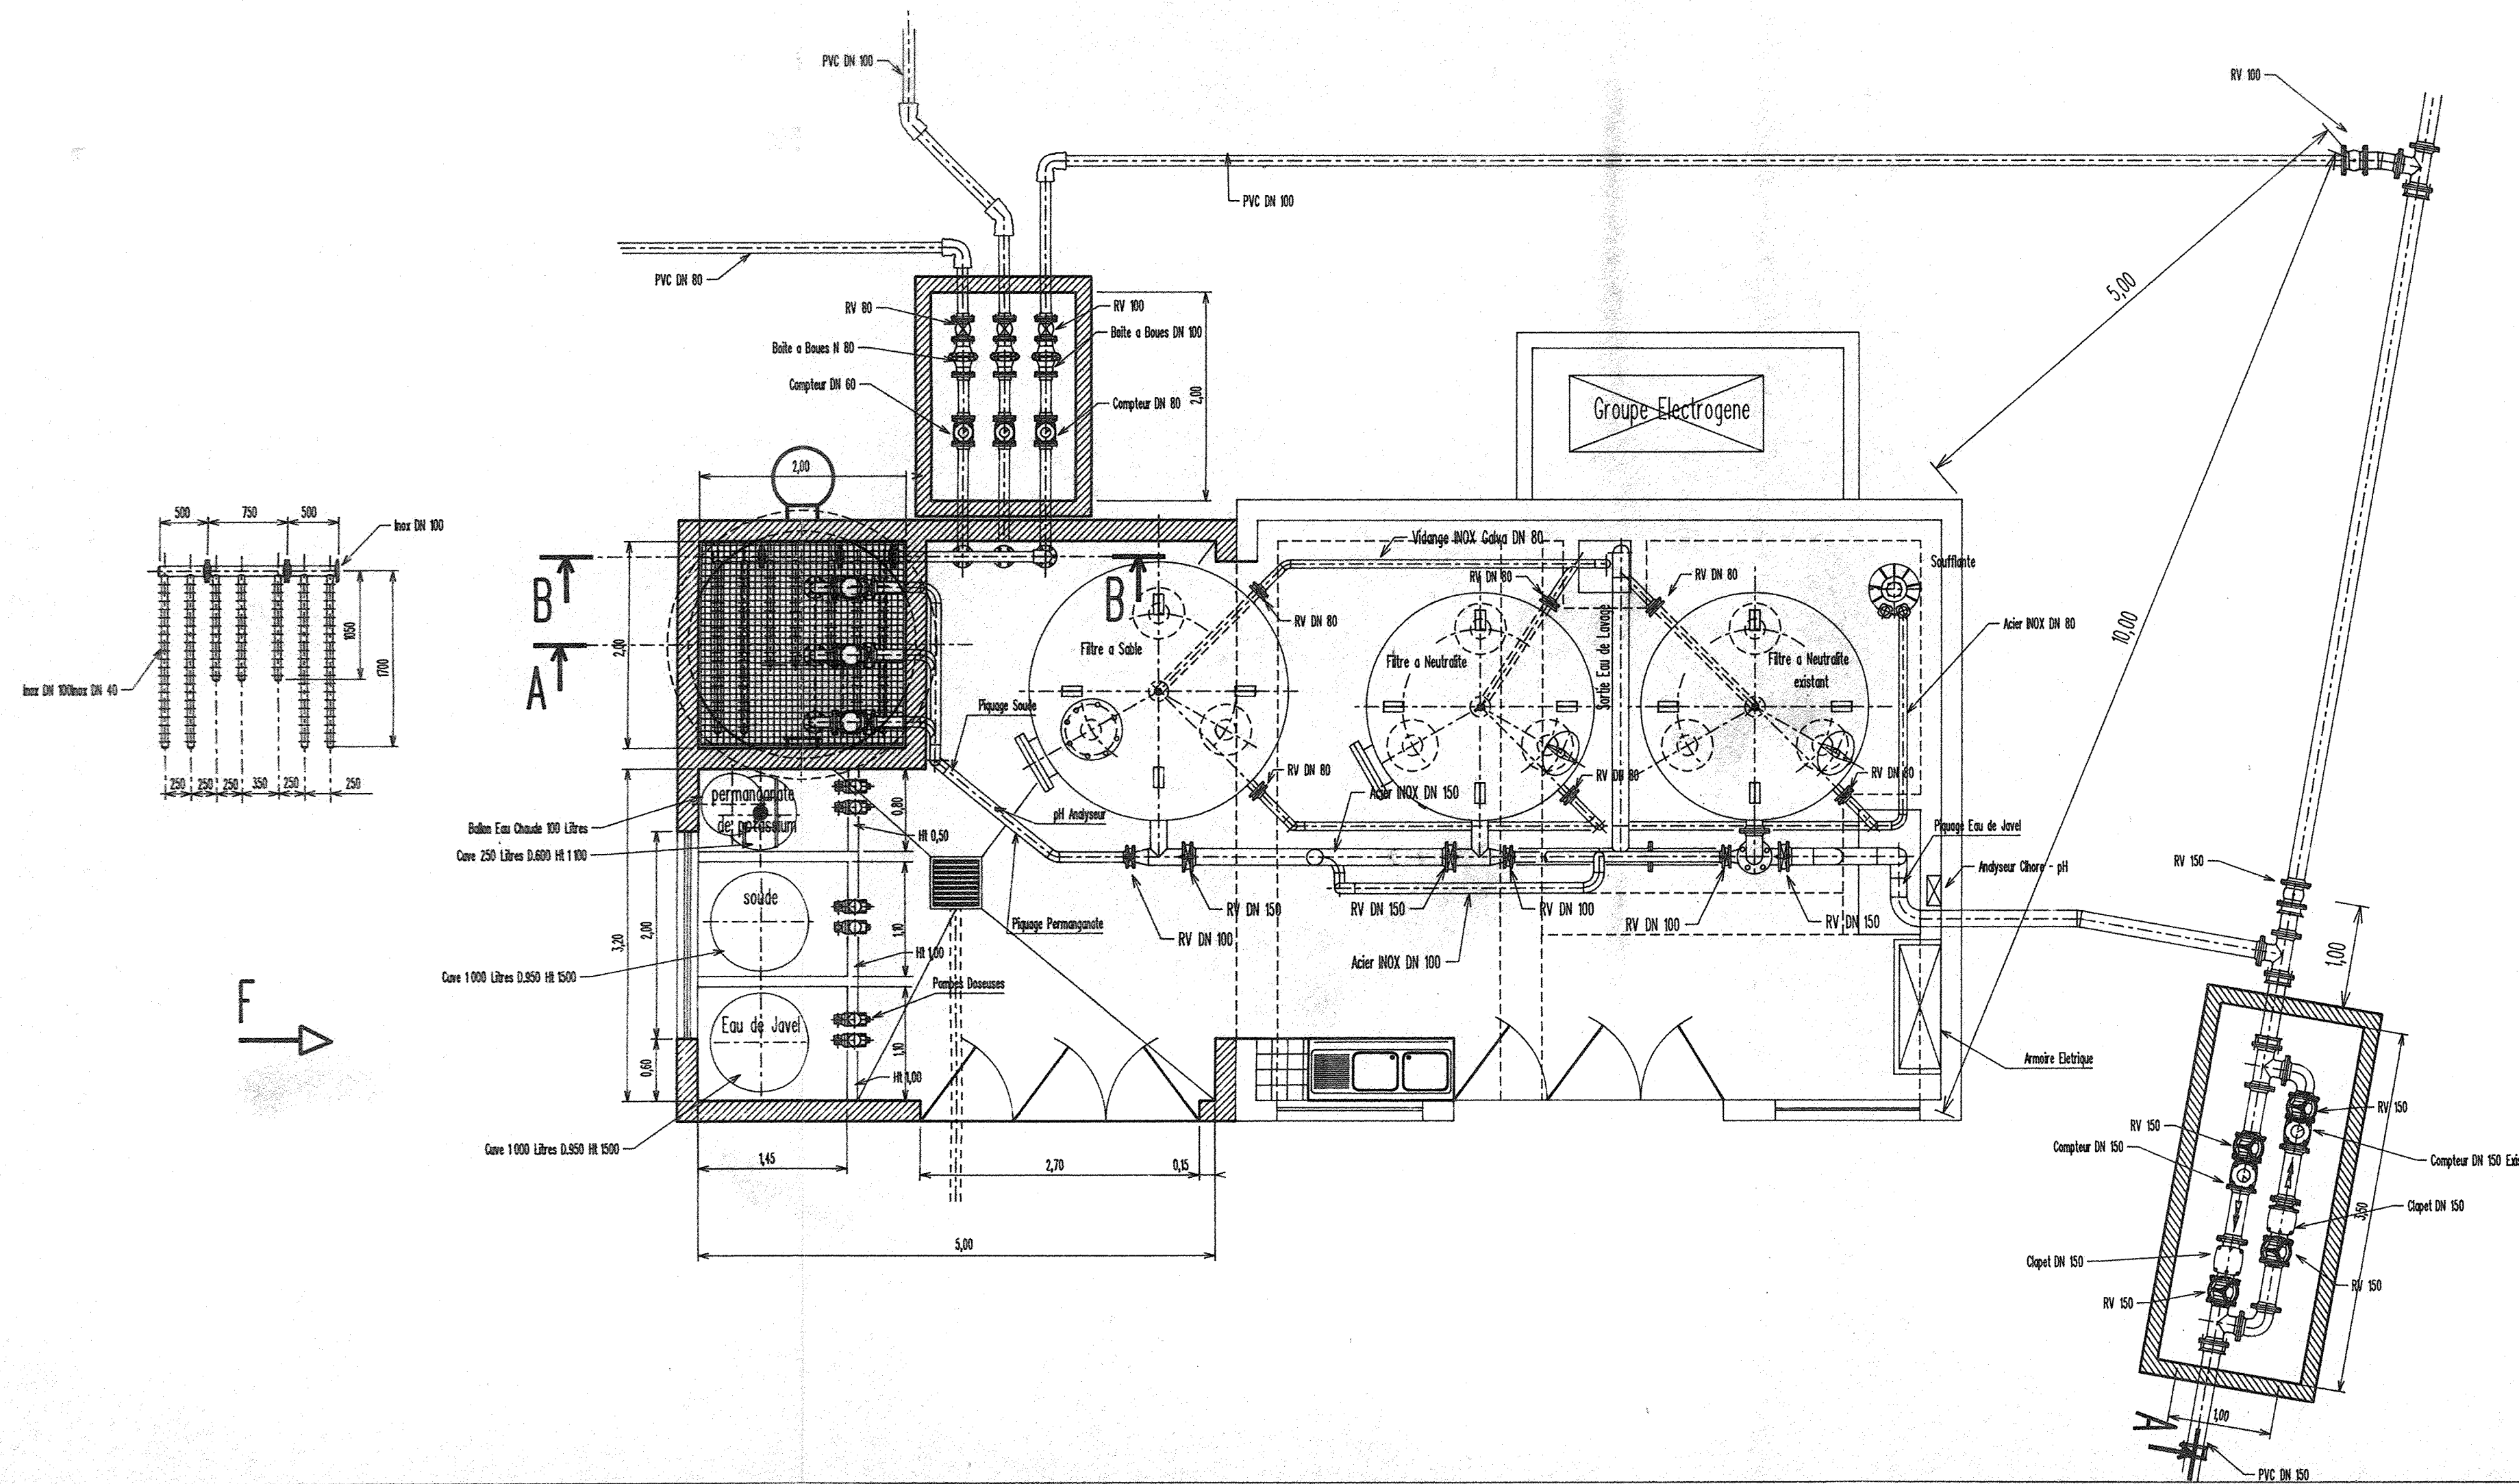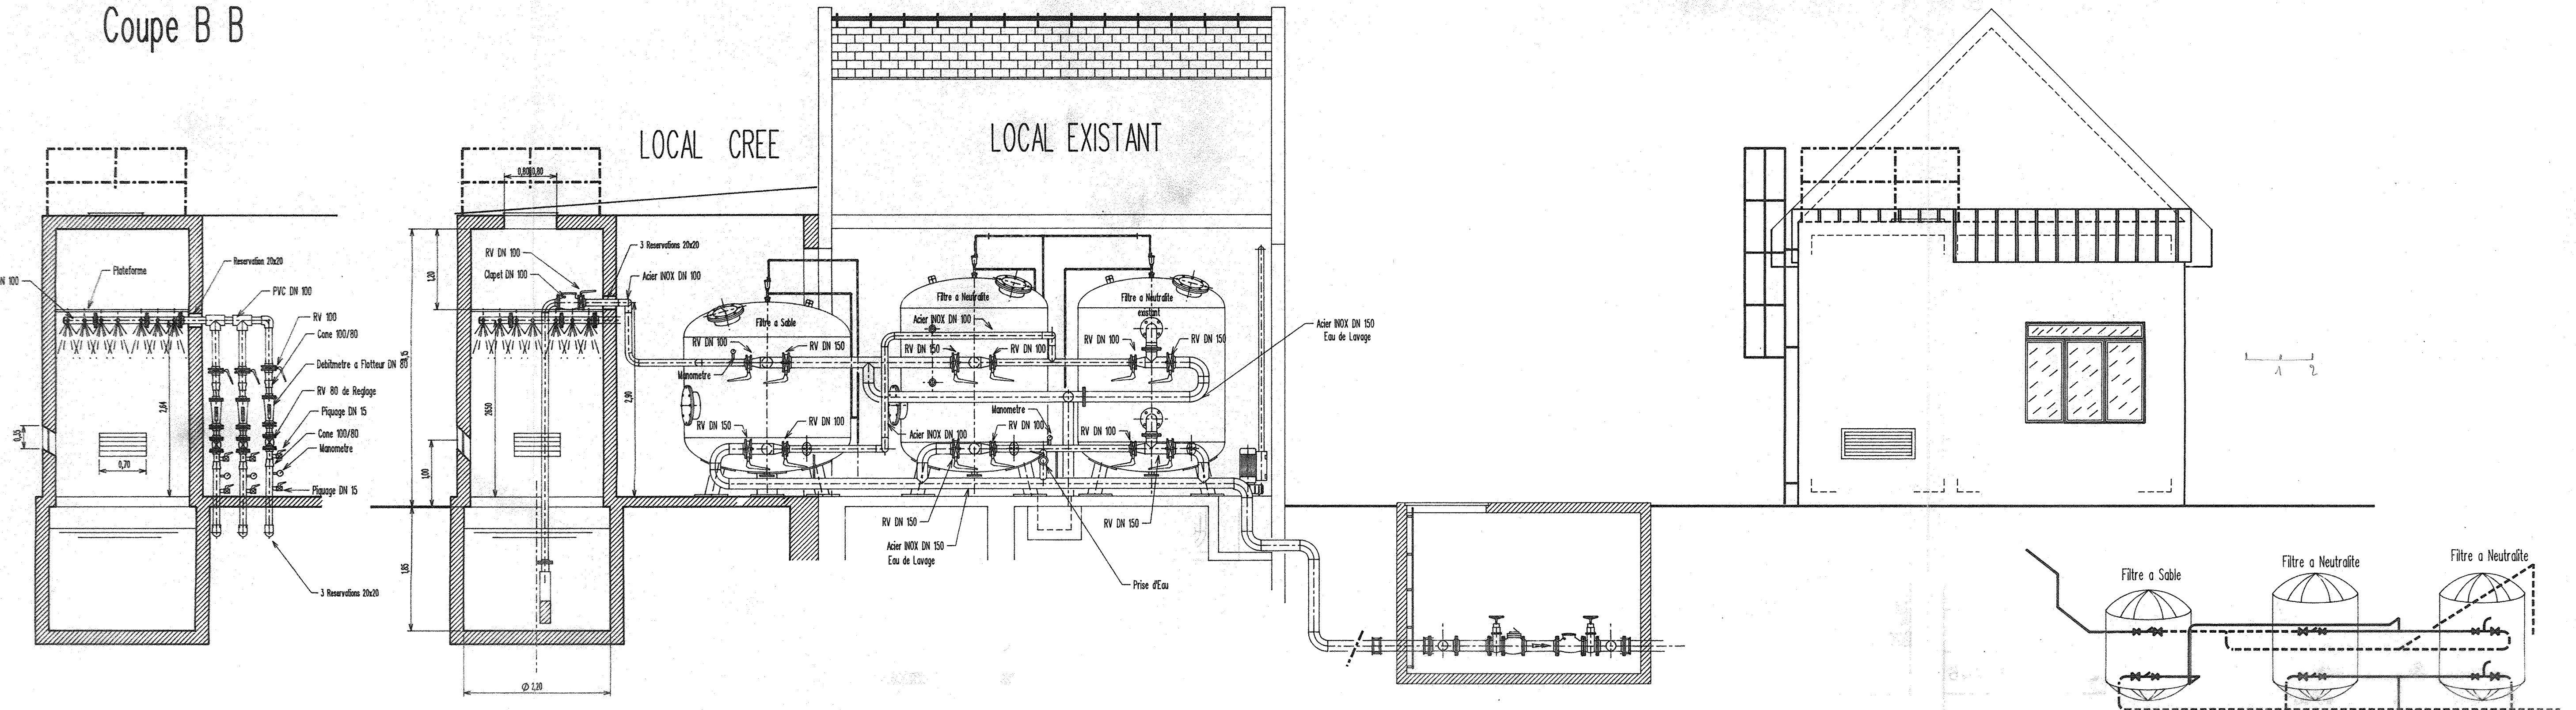

CE DOCUMENT EST LA PROPRIETE DE CISE, TOUTE COMMUNICATION A DES TIERS
DOIT ETRE EXPRESSEMENT AUTORISEE. TOUT USAGE, ETRANGER AUX CONDITIONS OU
CIRCONSTANCES DE LA COMMUNICATION EST INTERDIT.

Plan de Recolement

B	Mise a Jour pour RECOLEMENT	05.04.95
A	Mise a Jour Cuve de retention-Compteurs-Arrivees	05.07.94

IND.	MODIFICATIONS	DATE
------	---------------	------

Departement du FINISTERE

Syndicat des eaux du
CAP SIZUN

Commune de POUILLAN SUR MER

Amelioration du traitement

du captage de LEZAFF

LOCAL DE TRAITEMENT

CISE
OUEST
2 Place René Cassin
56408 AURAY Cedex


Date : 01.06.94

Echelle : 1 / 50


Affaire : 93 EP 746

Plan : 300 B


COUPE

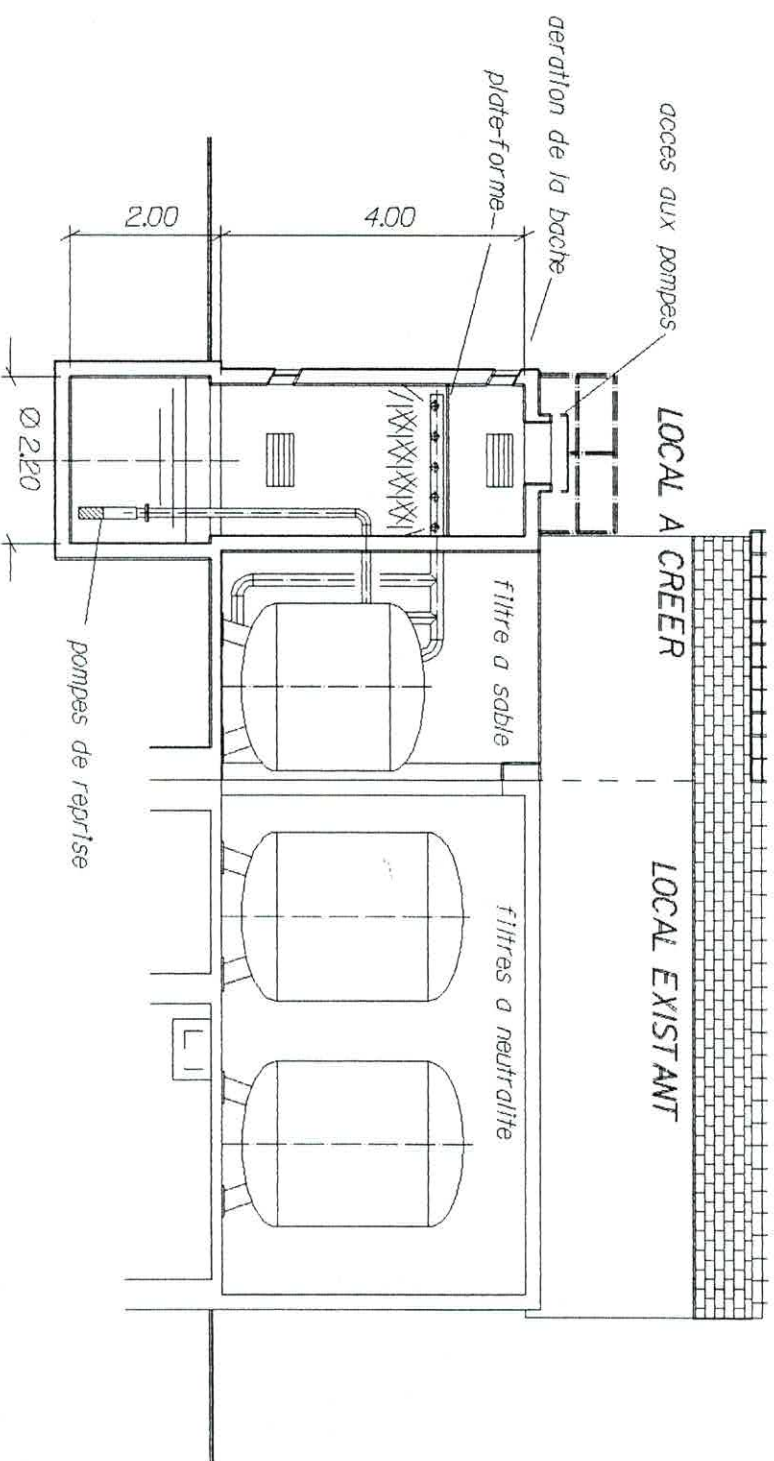

VUE F 7

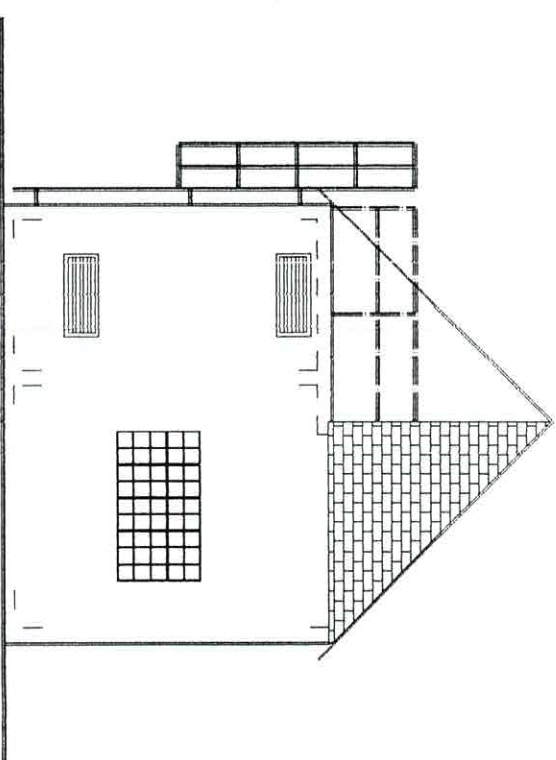

VUE EN PLAN

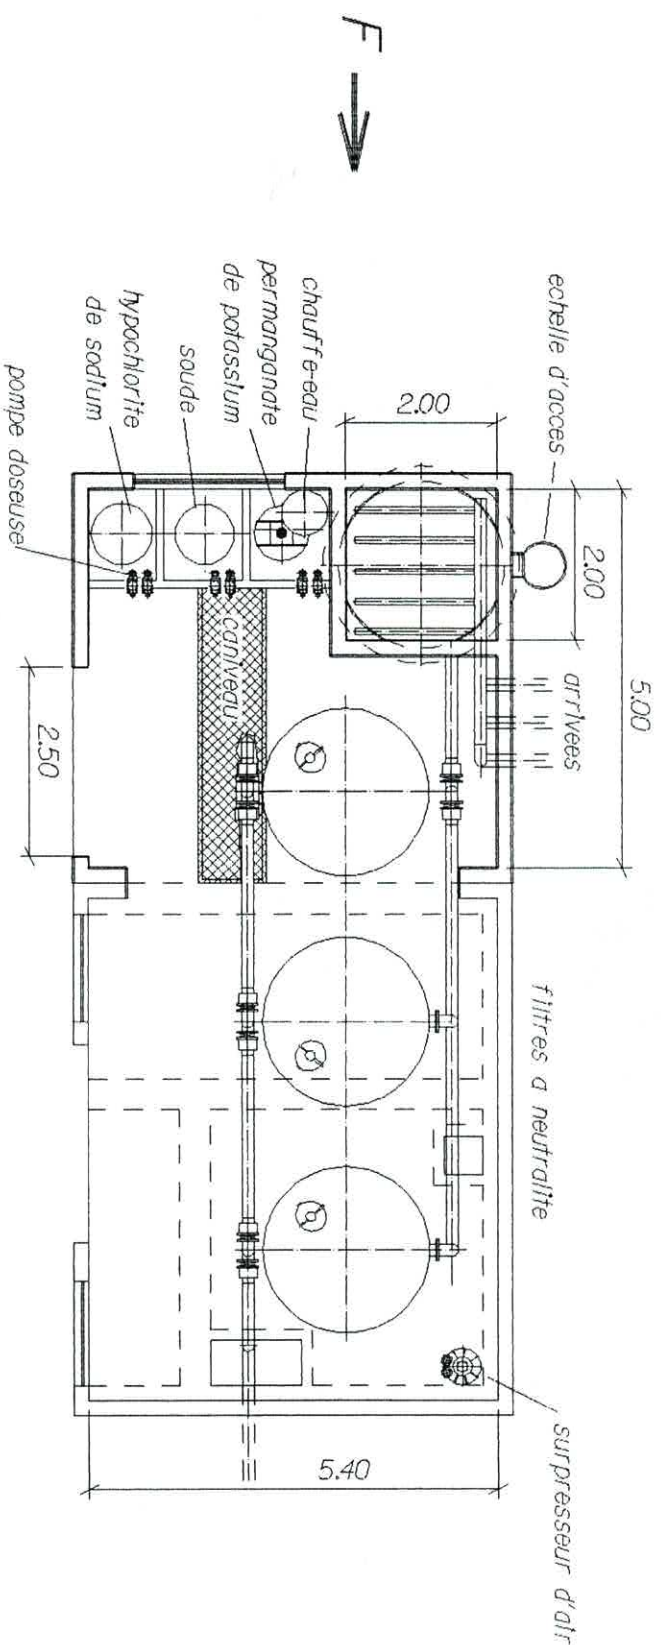

CE DOCUMENT EST LA PROPRIÉTÉ DE CISE. TOUTE COMMUNICATION À DES TIERS DOIT ÊTRE EXPRESSÉMENT AUTORISÉE. TOUT USAGE ÉTRANGER AUX CONDITIONS OU CIRCONSTANCES DE LA COMMUNICATION EST INTERDIT.

IND.	MODIFICATIONS	DATE
A	mise à jour	22.11.93



Département du FINISTÈRE
 Syndicat des eaux du
 NORD CAP SIZUN

 Commune de POUILLAN SUR MER

 amélioration du traitement
 du captage de LEZAFF

 LOCAL DE TRAITEMENT

 tranche ferme


 MARCHÉ

CISE
 2, Place René Cassin
 56408 AURAY Cedex

Date : 21/10/93
 Echelle : 1 / 100
 Affaire : 93 EP 746
 Plan : 3 A

LOCAL A CREEP

LOCAL EXISTANT

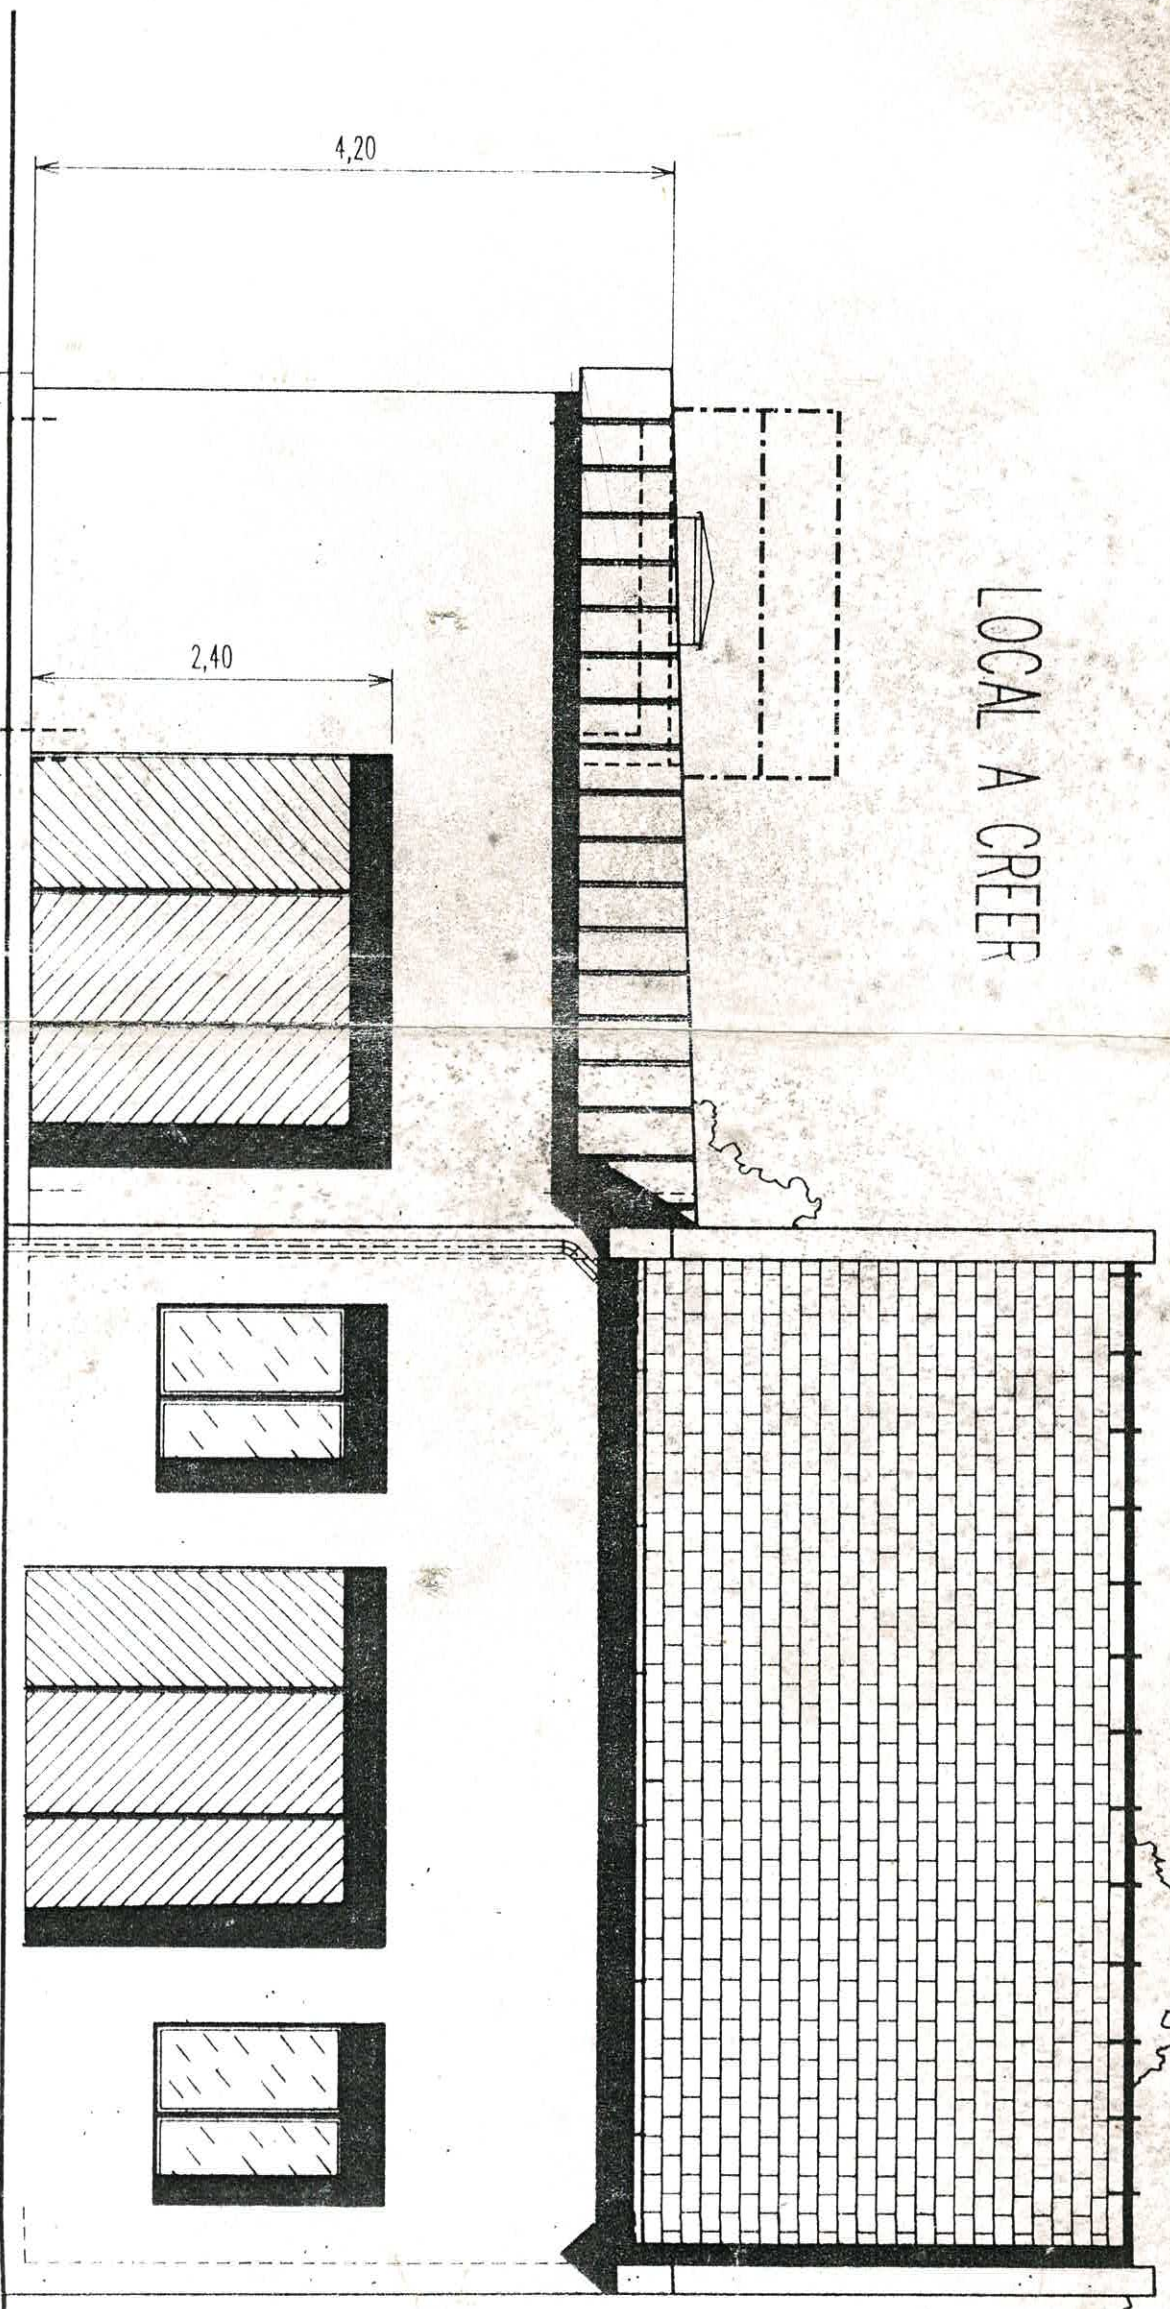

STATION LEZARF
POLLAN

TRAVAUX PUBLICS - BATIMENT
CONSTRUCTION J.P. LE FUR
I.N.G.-E.T.P.
SA au capital de 1 140 000 F
ZI de LANNUGAT
29100 DOUARNENEZ
TEL. 98 92 42 97 RC 79 B 14