

SILHOUETTE

Ech.: 1 / 200

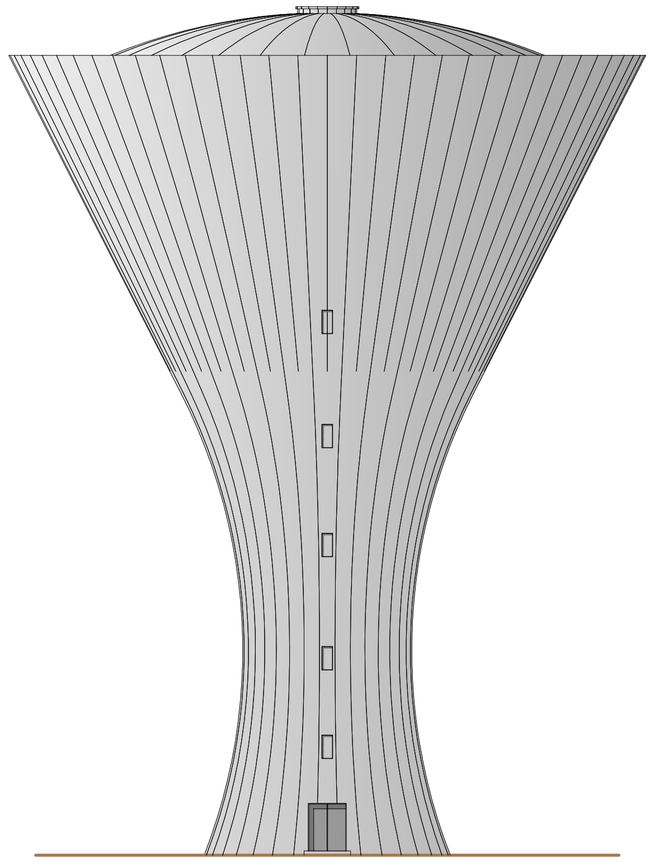


COUPE VERTICALE


Ech.: 1 / 100

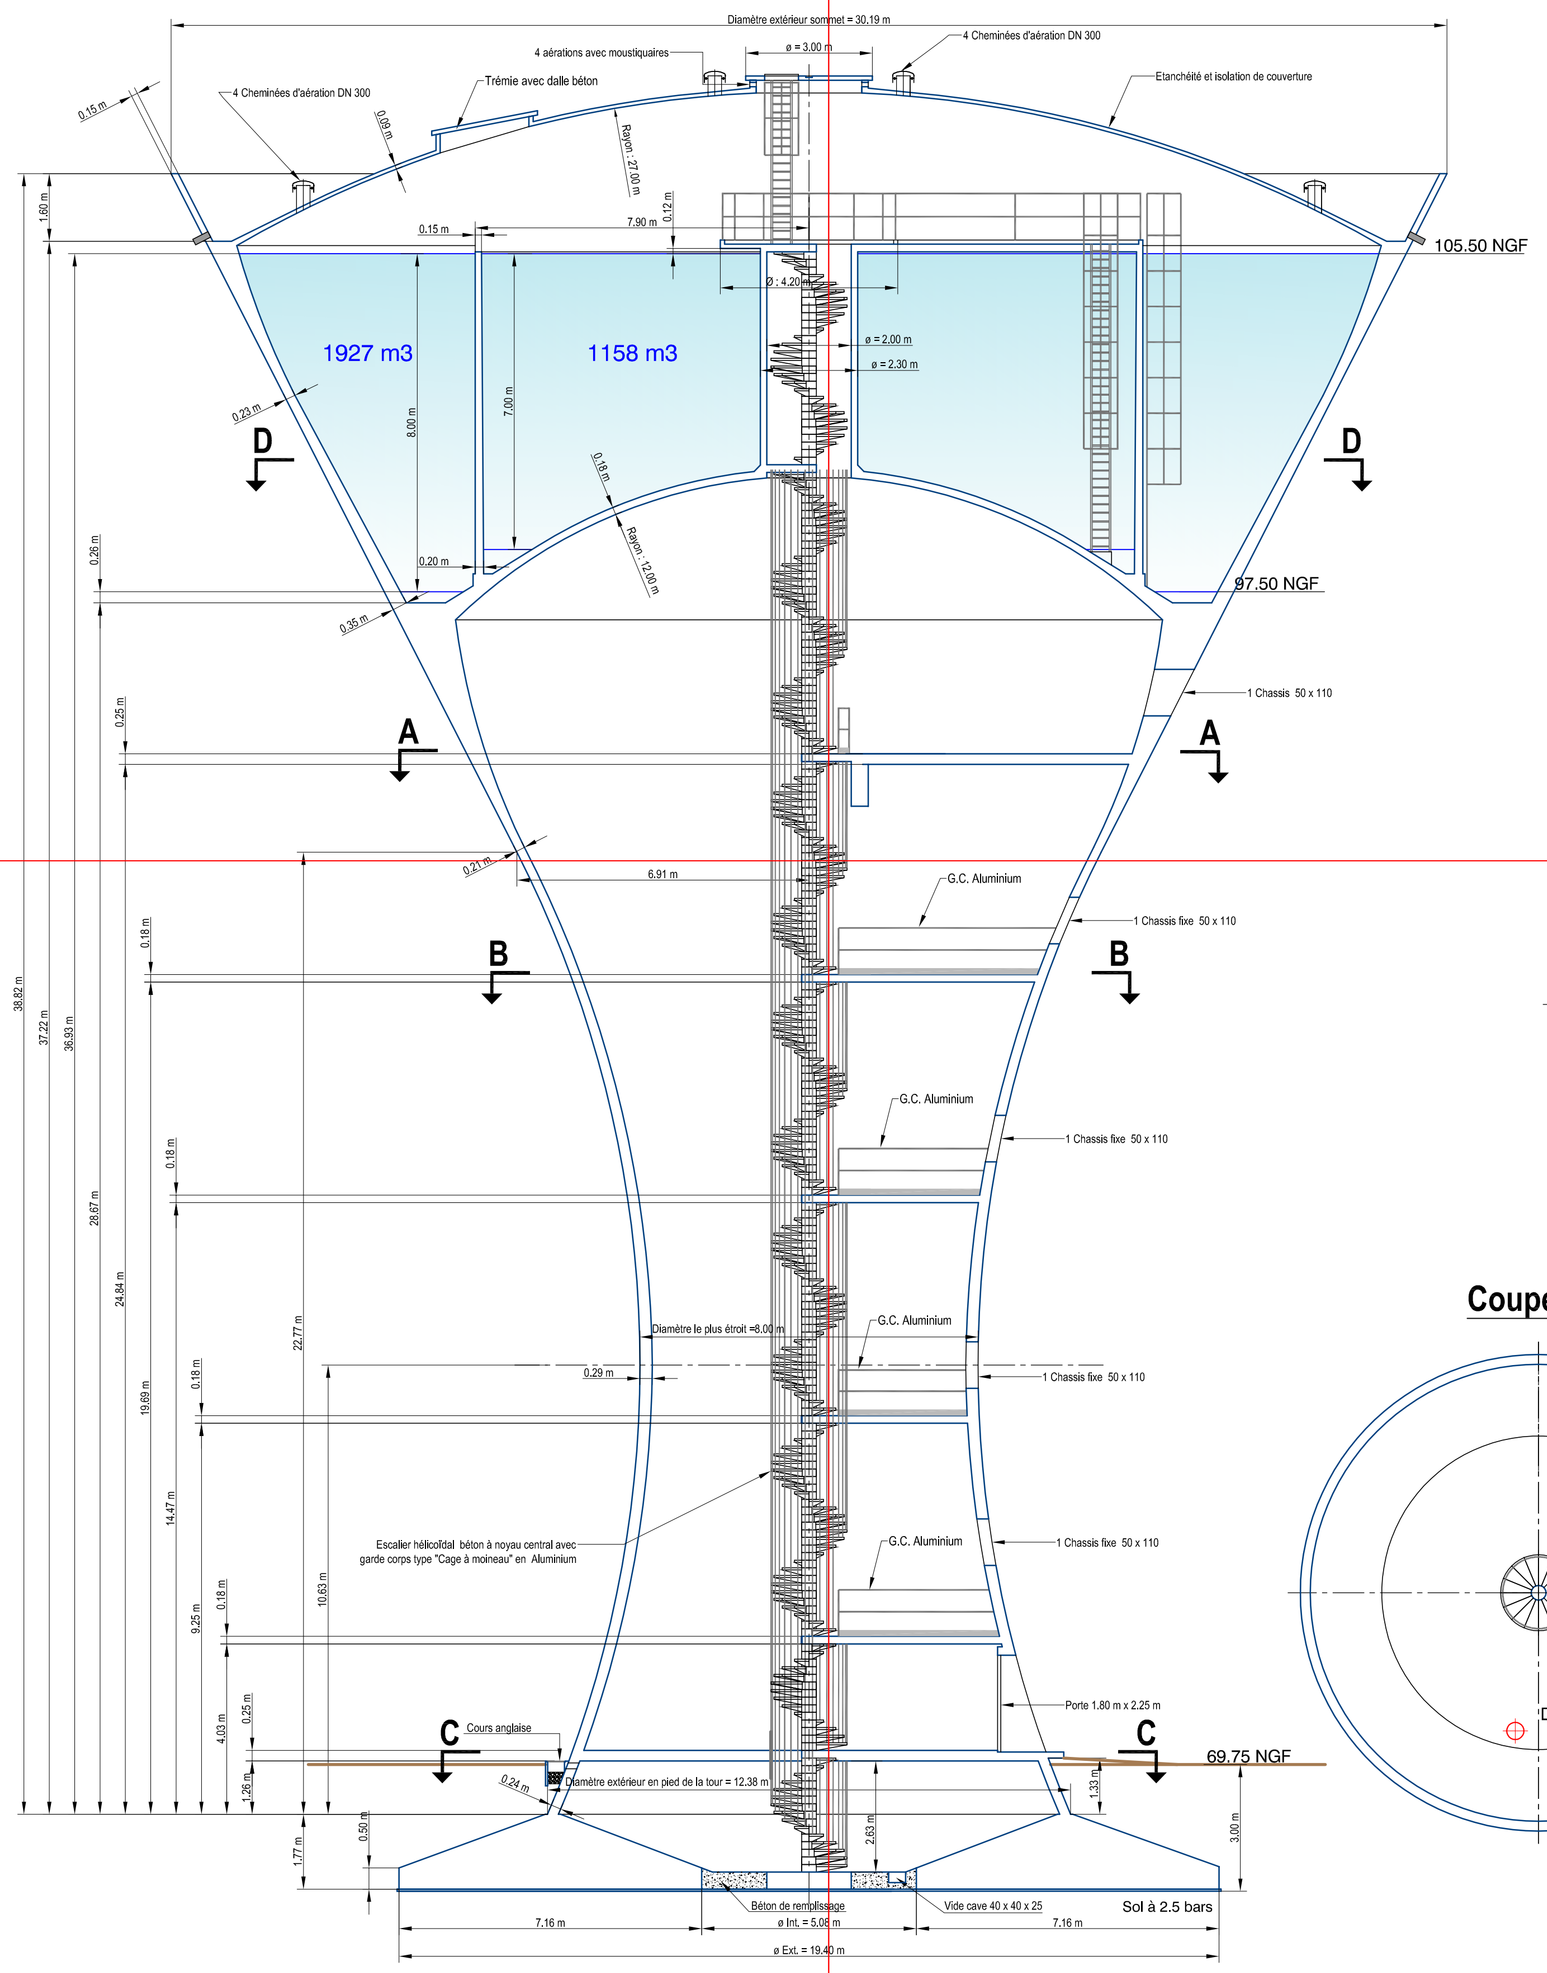

Coupe D-D

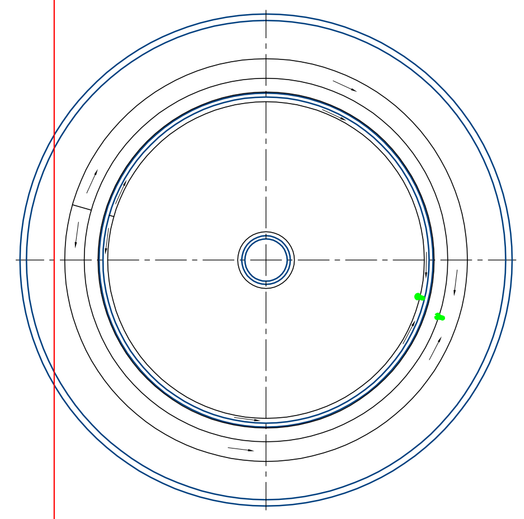


Coupe A-A

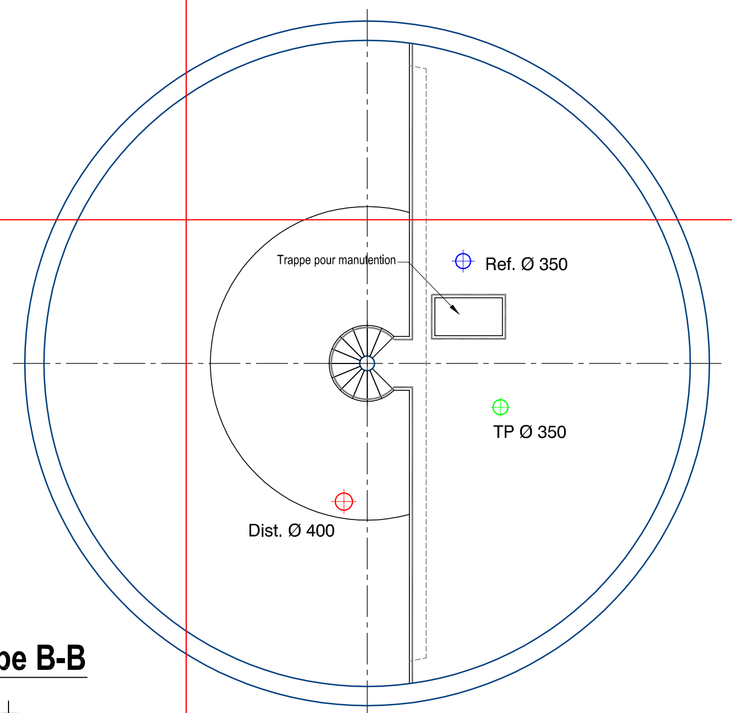

Coupe B-B

Coupe C-C

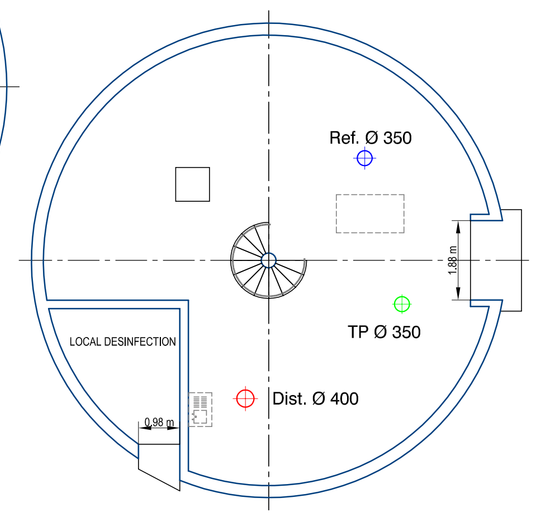

AFFAIRE :

Département d'ILLE et VILAINE

Commune de

CESSON-SEVIGNE

Réservoir de 3000 M3
sur tour de 27.60 ML

DESIGNATION DU PLAN :

Dispositions Générales

DLE SPECIALITES

DEPARTEMENT RESERVOIRS
13 rue de la Métallurgie - CS 70603
44 476 CARQUEFOU Cédex
Tél. : 02 40 30 27 00 - Fax. : 02 40 25 19 78
E-mail : jeremie.masserot@eiffage.com

N° de l'étude : 349 - 6	Date : 07-01-2011	Ech. : 1/100 & 1/200	Dess. par : JP	Vérifié par : J.M.

7616
1B

PLAN DE RECOLEMENT LE : 12 - 04 - 2013

MODIFICATIONS	DATE	N° DU PLAN	REP
Modification suivant visa du 26-07-2011	31-08-2011		B
Modification chassis 50 x 110 + cours anglaise	19-07-2011		A

* Le présent projet est la propriété intellectuelle de son auteur ; en l'absence d'accord de ce dernier, toute divulgation ou appropriation, avec ou sans modification, exposerait le contrevenant à des poursuites civiles et pénales , notamment à celles prévues par les lois du 11 mars 1957 et du 14 juillet 1909 *. Plan suivant coffrage breveté DEVIN-LEMARCHAND ENVIRONNEMENT.