

NIVEAU PLAN D'EAU
Ech.: 1 / 50

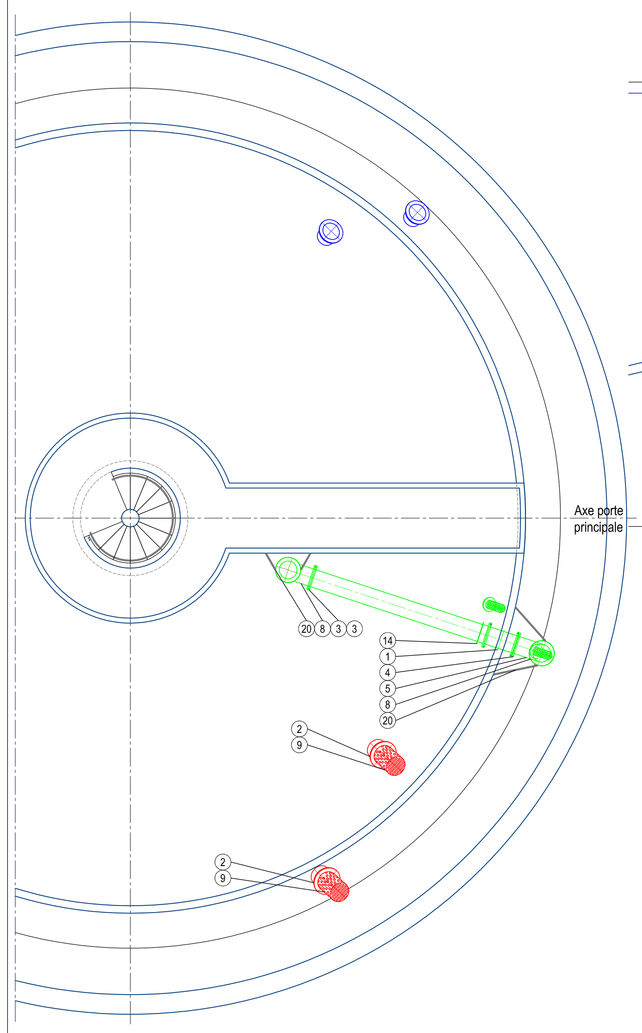


DISTRIBUTION DN 400 mm
DETAIL SORTIE - Ech.: 1 / 50

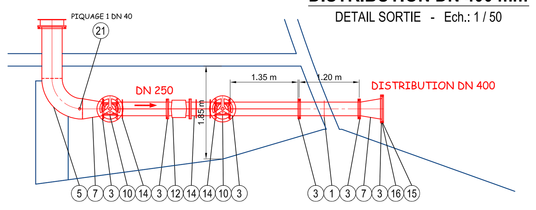


COLONNE SECHE
Ech.: 1 / 50

DISTRIBUTION DN 400 mm
Ech.: 1 / 50

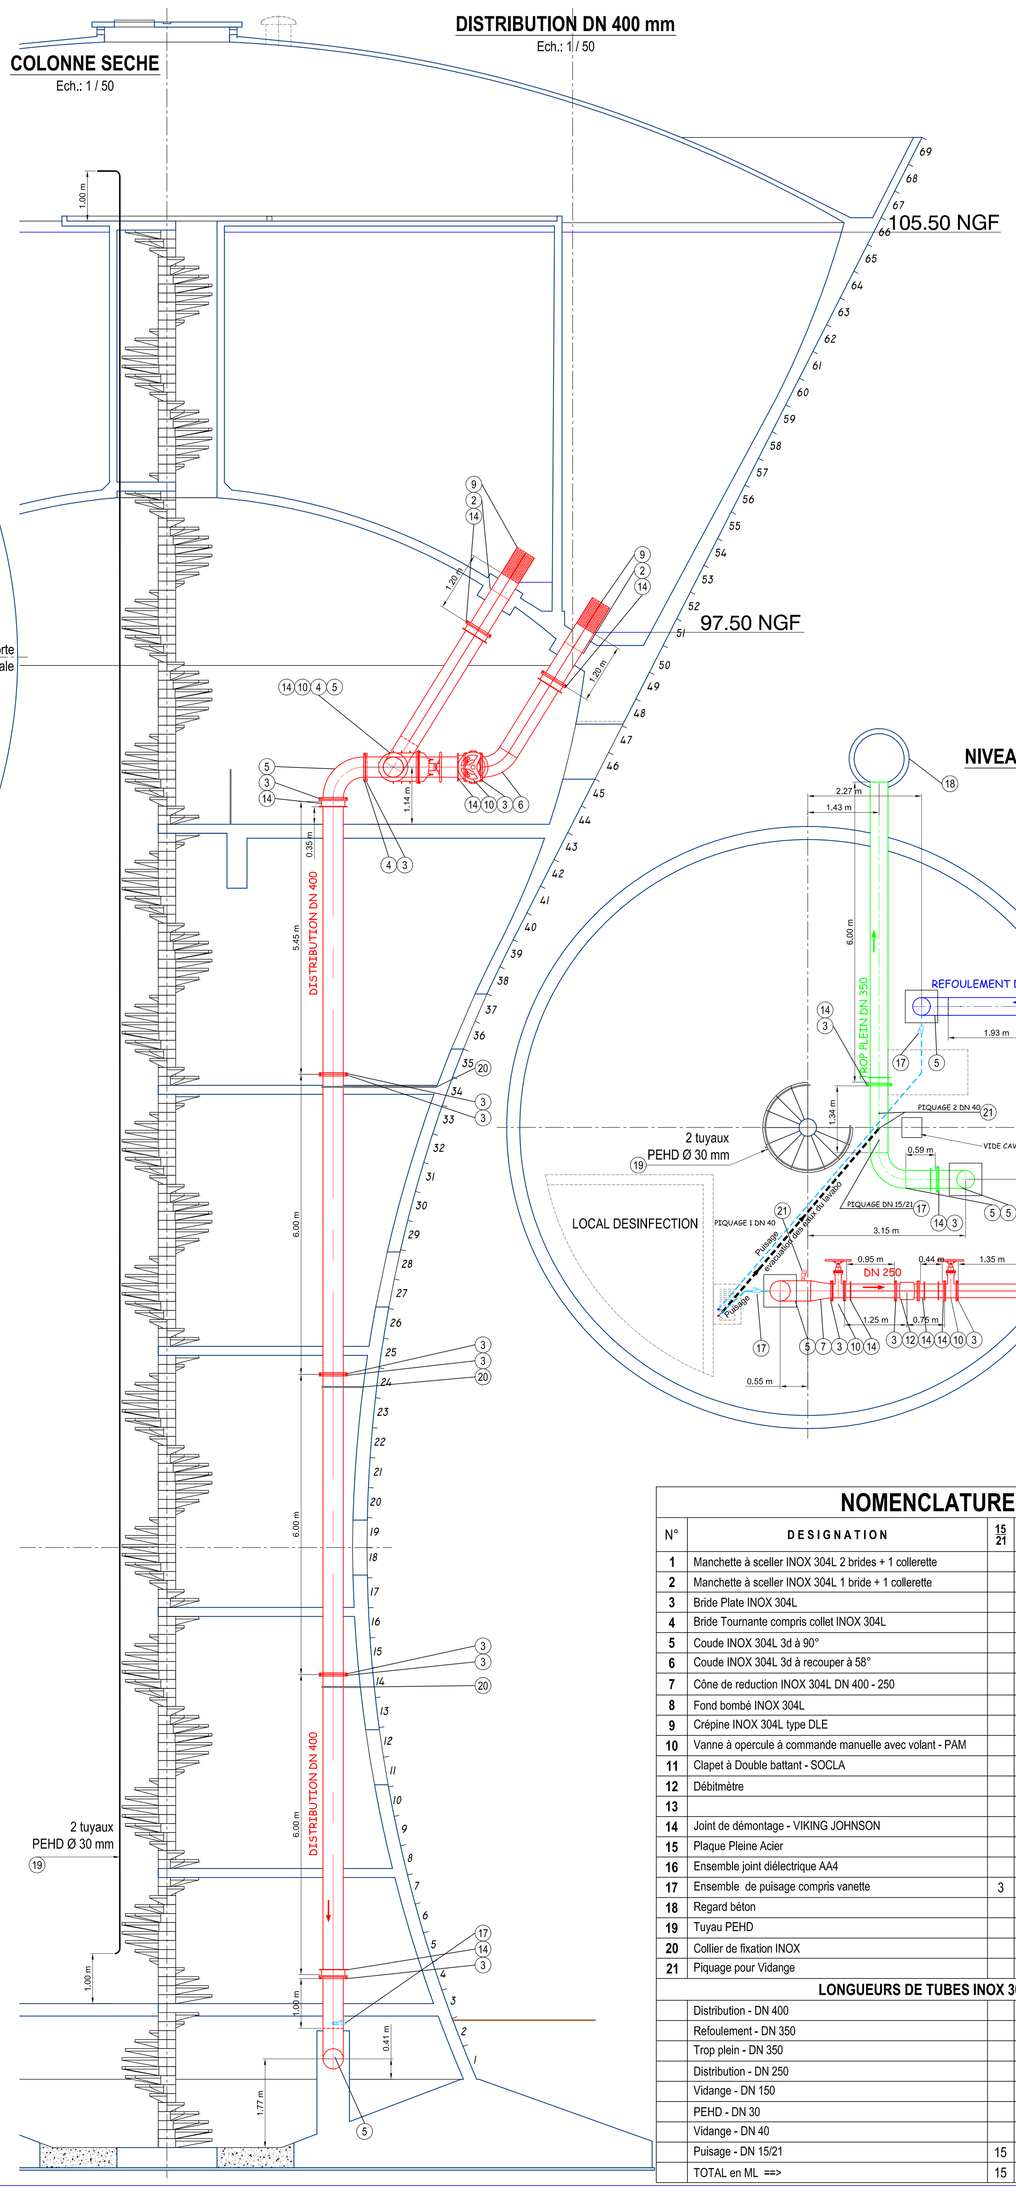

NIVEAU VIDE SANITAIRE
Ech.: 1 / 50


TROP-PLEIN DN 350 mm
Ech.: 1 / 50

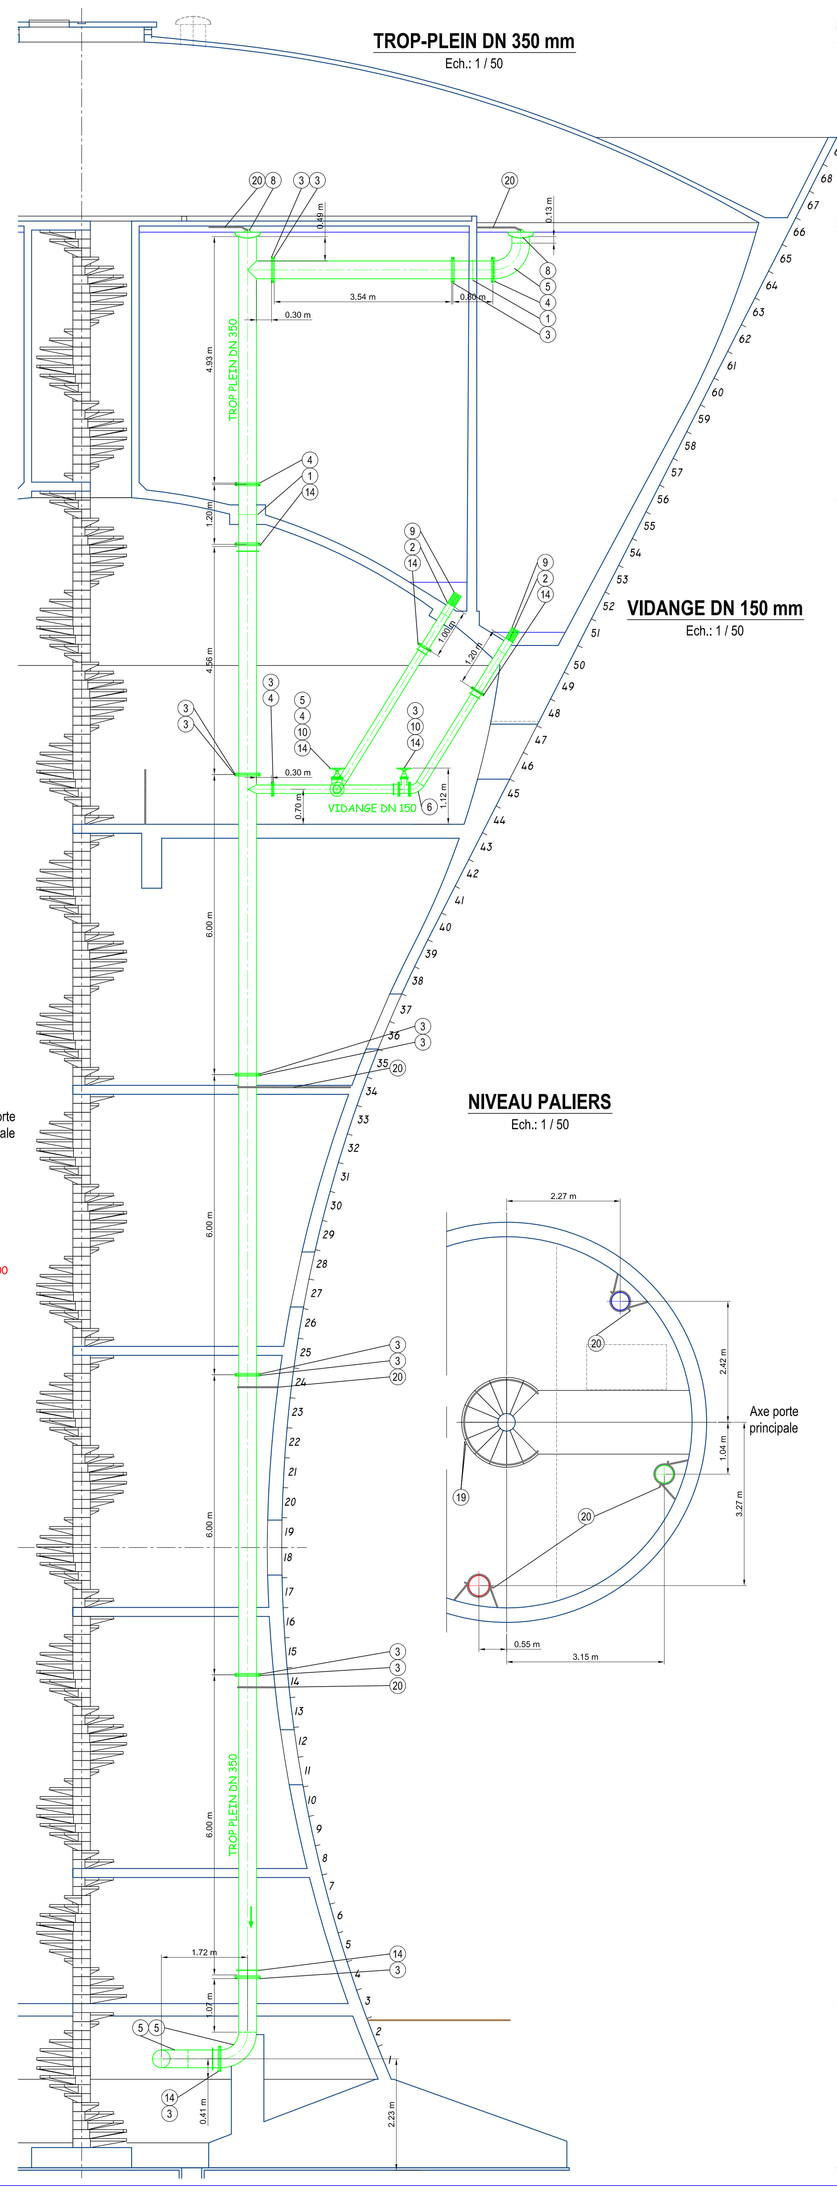

VIDANGE DN 150 mm
Ech.: 1 / 50

NIVEAU PALIERS
Ech.: 1 / 50

REFOULEMENT DN 350 mm
Ech.: 1 / 50

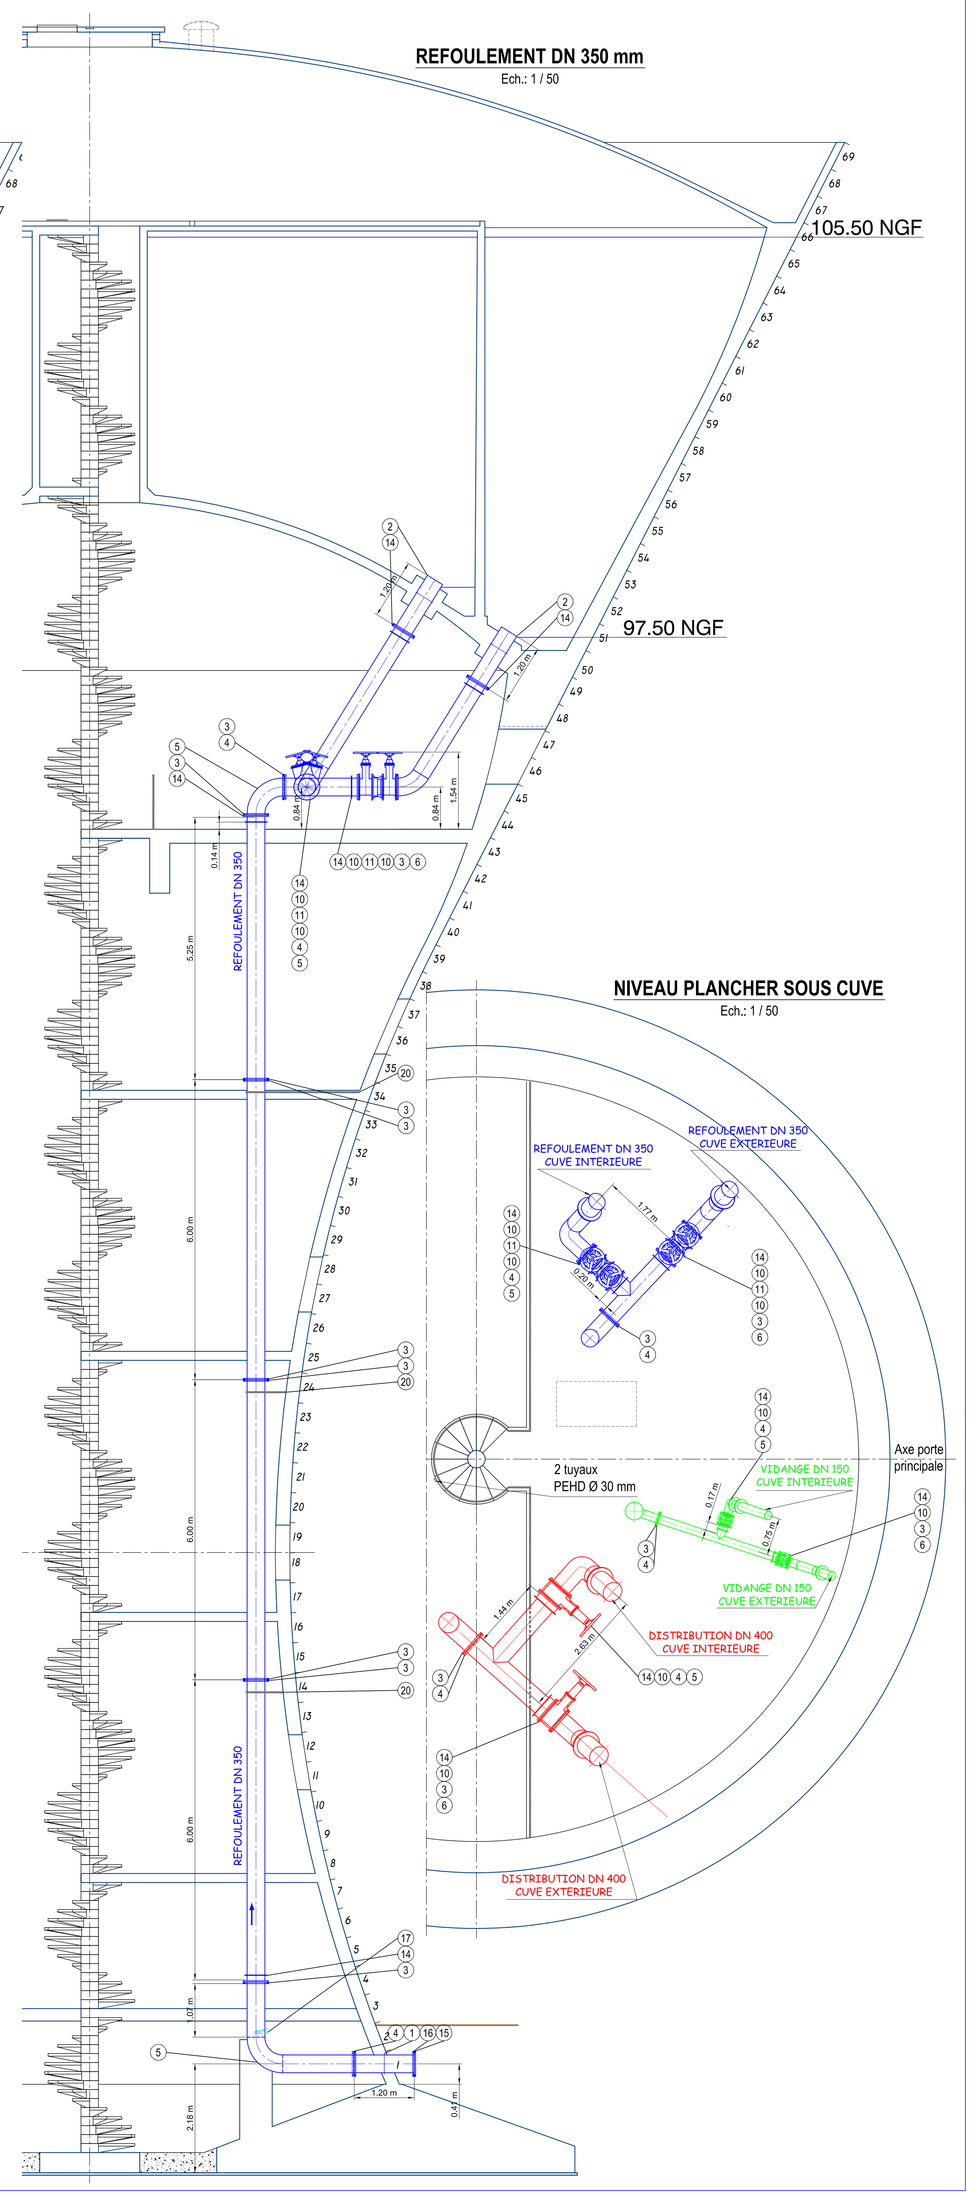

NIVEAU PLANCHER SOUS CUVE
Ech.: 1 / 50

NOMENCLATURE

N°	DESIGNATION	125 21	30	40	150	250	350	400	500
1	Manchette à sceller INOX 304L 2 brides + 1 collerette					1	3		
2	Manchette à sceller INOX 304L 1 bride + 1 collerette				2		2	2	
3	Bride Plate INOX 304L				2	5	24	10	
4	Bride Tournante compris collet INOX 304L				2		5	2	
5	Coude INOX 304L 3d à 90°				1		6	3	
6	Coude INOX 304L 3d à recouper à 58°				1		1	1	
7	Cône de reduction INOX 304L DN 400 - 250							2	
8	Fond bombé INOX 304L								2
9	Crépine INOX 304L type DLE				2			2	
10	Vanne à opercule à commande manuelle avec volant - PAM				2	2	4	2	
11	Clapet à Double battant - SOCLA						2		
12	Débitmètre					1			
13									
14	Joint de démontage - VIKING JOHNSON				4	3	10	6	
15	Plaque Pleine Acier						1	1	
16	Ensemble joint diélectrique AA4						1	1	
17	Ensemble de puisage compris vanette	3							
18	Regard béton						1		
19	Tuyau PEHD		2						
20	Collier de fixation INOX						8	3	
21	Piquage pour Vidange			3					
	LONGUEURS DE TUBES INOX 304L								
	Distribution - DN 400							33	
	Refoulement - DN 350						36		
	Trop plein - DN 350						49		
	Distribution - DN 250					3			
	Vidange - DN 150				10				
	PEHD - DN 30		36						
	Vidange - DN 40			7					
	Puisage - DN 15/21	15							
	TOTAL en ML ==>	15	36	7	10	3	85	33	

AFFAIRE :

Département d'ILLE et VILAINE

Commune de

CESSON-SEVIGNE

Réservoir de 3000 M3
sur tour de 27.60 ML

DESIGNATION DU PLAN :

EQUIPEMENT HYDRAULIQUE INOX 304 L

DLE SPECIALITES
DEPARTEMENT RESERVOIRS
13 rue de la Métallurgie - CS 70603
44 476 CARQUEFOU Cédex
Tél. : 02 40 30 27 00 - Fax. : 02 40 25 19 78
E-mail : jeremie.masserot@eiffage.com

N° de l'étude : 349 - 6	Date : 28-06-2011	Ech. : 1/50	Dess. par : JP	Vérifié par : J.M.

PLAN DE RECOLEMENT LE : 12 - 04 - 2013 — 7616 2B

MODIFICATIONS	DATE	N° DU PLAN	REP
Ajouter brides plates INOX 304L entre les jonctions des canalisations verticales	24-10-2013		B
Modification suivant visa du 12-07-2011	19-07-2011		A

* Le présent projet est la propriété intellectuelle de son auteur ; en l'absence d'accord de ce dernier, toute divulgation ou appropriation, avec ou sans modification, exposerait le contrevenant à des poursuites civiles et pénales , notamment à celles prévues par les lois du 11 mars 1957 et du 14 juillet 1909 ! Plan soluant cuillage brevet DEVRI LEMARCHAND ENVIRONNEMENT.